



REMOVAL OF CONCRETE FLOORS BETWEEN AXES & CONCRETE WALL OF WASTE CONTAINER
- SEE CIVIL STRUCTURE DESIGN - STEEL STRUCTURES

- [illegible]

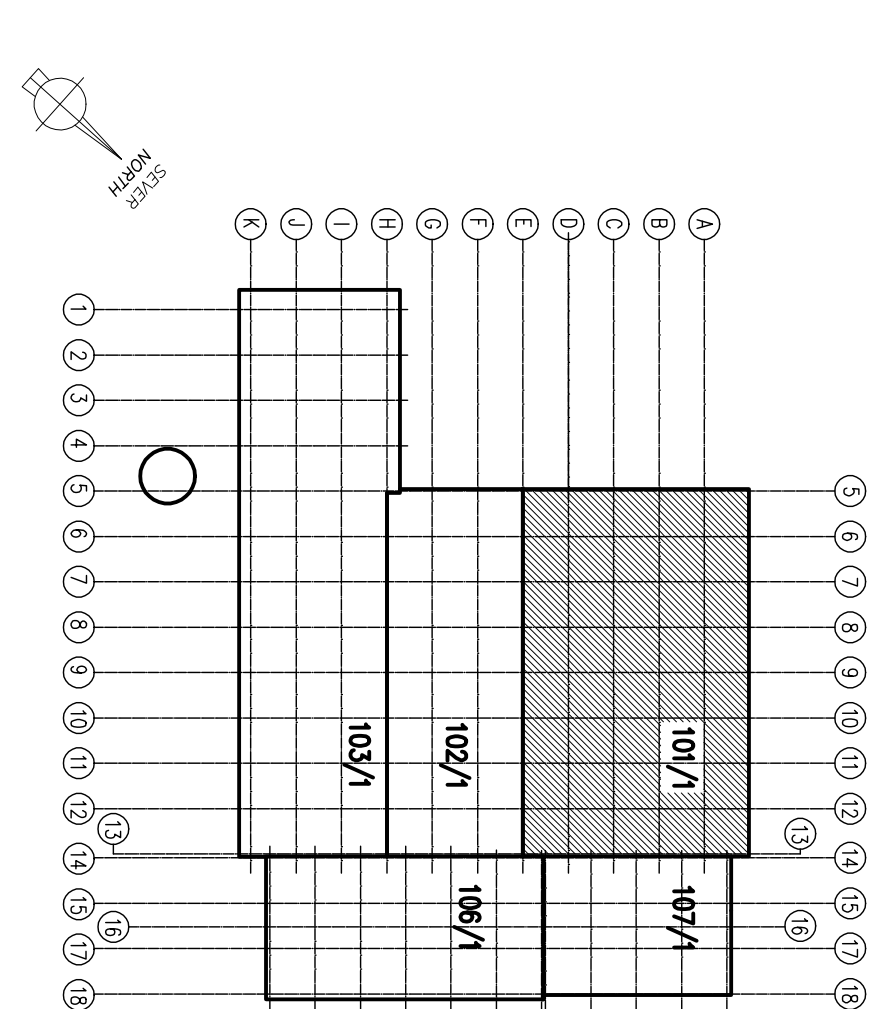

WELL

F					
D					
C					
B					
Pozice / Rozměr / Datum / Zna		Změny / Modifikace	Provozovna / Kontrola / Schválení / Typová		
<div>  </div> <div> <p>SAKO Brno, a.s. Jednotná 2 602 00 BRNO Česká republika</p> </div>					

Štandardný objekt / Civil work	Profesiont / team / Discipline
SO 10/1 - Weste container hall - reconstruction	1,1 Architectural and civil design
Názov dokumentu / Title of document	Výkresník / Issuer
Řez A-A- boursní práce	ENIM

Section A-A-demolition works

Inženýr / Engineer	Dodávateľ stavební časti / Civil part supplier

Svalboetevská 7
617 00 BRNO
PR58

Česká republika
Průmyslové stavěnístvi Brno, a.s.
Čechyřská 148

Konsortium / Consortium	Česká republika

Author of documentation

ING
Engineering & Construction
NOVOPOSLEKTA BRNO a.s.

Sumavská 418/15
602 00 Brno
x


Ke schiedel / For approval	<input type="checkbox"/>	<input checked="" type="checkbox"/>
K vryloen / For construction	<input checked="" type="checkbox"/>	<input type="checkbox"/>
K provided / As built	<input checked="" type="checkbox"/>	<input type="checkbox"/>

	Format / Format: 19 x A4	Mafitiko / Scale: 1:50
---	--------------------------	------------------------

Strana / Page:	Dokument č. / N° document:	4048	20 02	20	KO G	1106	Revizor / Revision:	Sa St
-------------------	-------------------------------	------	-------	----	------	------	------------------------	----------

[illegible]