LEGENDA ČAR:
LEGEND OF LINES:

OCELOVÉ KONSTRUKCE - STÁVAJÍCÍ PONECHANÉ
STEEL STRUCTURES - CURRENT RETAIN

①–⑨ OCELOVÉ KONSTRUKCE - STÁVAJÍCÍ - POSTUP BOURACÍCH PRACÍ VIZ TECHNICKÁ ZPRÁVA
STEEL STRUCTURES - CURRENT - DEMOLITION WORKS FLOW SEE TECHNICAL REPORT

OCELOVÉ KONSTRUKCE - STÁVAJÍCÍ DEMONTOVANÉ
STEEL STRUCTURES - CURRENT REMOVAL

POHLED V ŘADĚ E
VIEW OF AXIS E
M 1:100

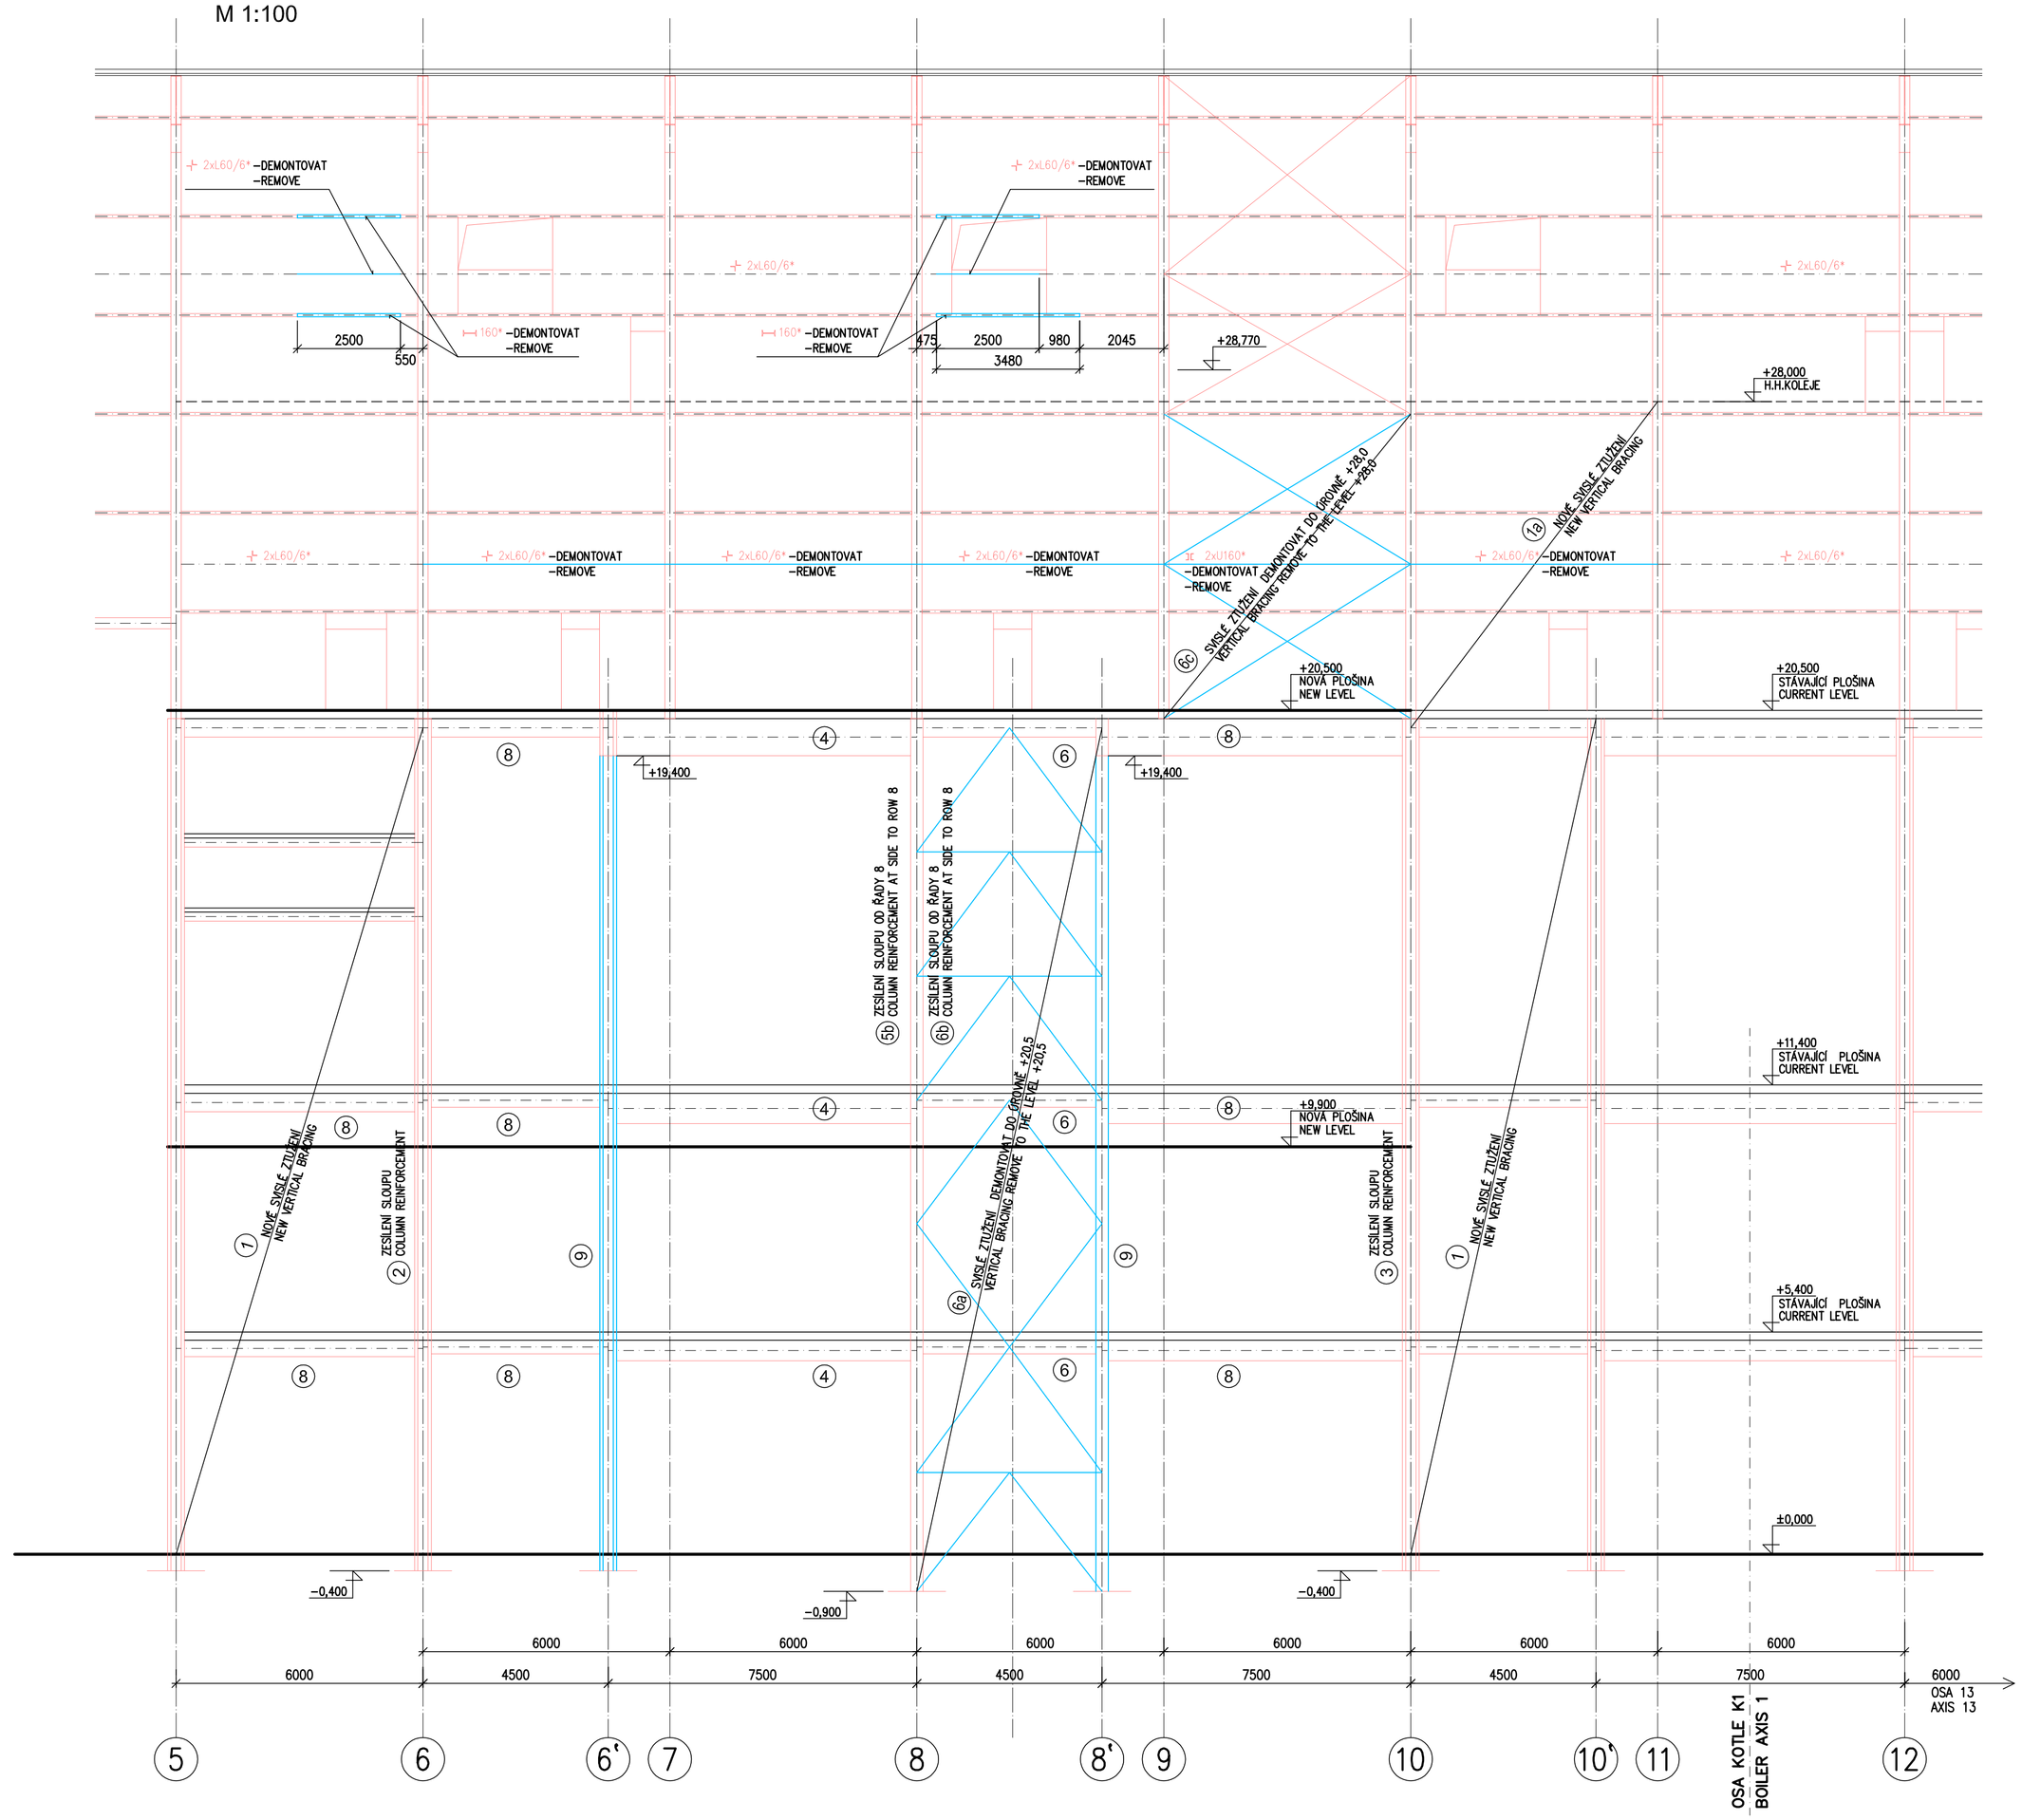

POZNÁMKA:
NOTE:

VÝROBNÍ SKUPINA "B" DLE ČSN 73 26 01:
MANUFACTURING GROUP "B" ACCORDING TO ČSN 73 26 01:

OCEL S 235
STEEL S 235

KONSTRUKCE MONTÁŽNĚ ŠROUBOVANÁ PŘÍPADNĚ SVAŘOVANÁ
ASSEMBLY BOLTED, EVENTUALLY WELDED STRUCTURE

POPIS POSTUPU BOURACÍCH PRACÍ VIZ. TECHNICKÁ ZPRÁVA
DEMOLITION WORKS FLOW SEE TECHNICAL REPORT

TENTO VÝKRES NENAHRAZUJE DÍLENSKOU DOKUMENTACI.
THIS DRAWING DOESN´T SUPPLY WORKS DOCUMENTATION

VEŠKERÉ ROZMĚRY JE NUTNO PŘED VÝROBOU O.K. PROVĚŘIT
IT'S NECESSARY TO CHECK ALL DIMENSIONS BEFORE PRODUCTION

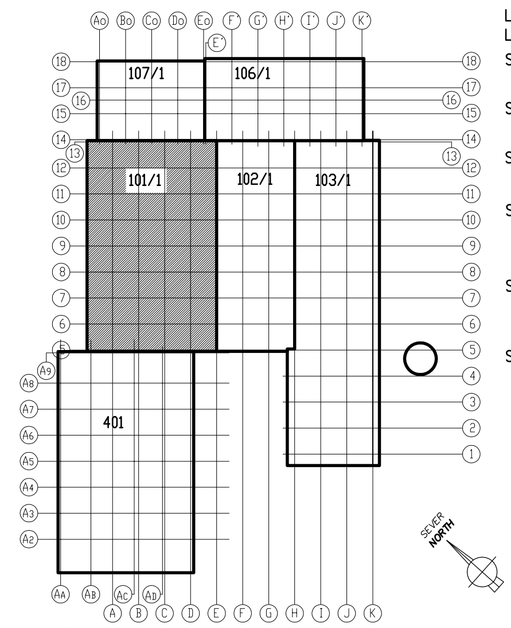

LEGENDA OBJEKTŮ
LEGEND OF SUBJECTS

SO 101–HALA ZÁSOBNÍKŮ ODPADKŮ
–WASTE CONTAINER HALL–RECONSTRUCTION

SO 102–KOTELNA
–BOILER ROOM HALL–RECONSTRUCTION

SO 103–HALA ODŠKVÁROVANÍ
–SLAG SEPARATION HALL–RECONSTRUCTION

SO 106–TRAFOSTANICE
–TRANSFORMER STATION AND SWITCHBOARD ROOM–RECONSTRUCTION

SO 107–CHEM.ÚPRAVNA VODY
–BUILDING OF CHEMICAL WATER TREATMENT PLANT–RECONSTRUCTION

SO 401–DOTŘÍĎOVACÍ A TURBÍNOVÁ HALA
SORTING AND TURBINE HALL

VÝŠKOVÝ SYSTÉM: BALT PO VYROVNÁNÍ
ELEVATION SYSTEM: BALTIC AFTER COMPENSATION

SOUŘADNICOVÝ SYSTÉM: JTSK
COORDINATE SYSTEM: JTSK

±0,000=248,15 m.n.m. BPV
±0,000=248,15 METRS ABOVE SEA LEVEL

Revize / Rev.	Datum / Date	Změny / Modifications	Vypracoval / Created	Kontroloval / Checked	Schválil / Approved
F					
E					
D					
C					
B					
A	30.5.2008	Vydání první / First issue	ING. KLÍMA	ING. KLÍMA	ING.VESELÝ

Uživatel / Employer
SAKO Brno, a.s.
Jedovnická 2
628 00 BRNO
Česká Republika

STAVBA / PROJEKT : ODPADOVÉ HOSPODÁŘSTVÍ BRNO
CONSTRUCTION SITE / PROJECT : WASTE MANAGEMENT BRNO

PROJEKTOVÁ DOKUMENTACE : PRO PROVEDENÍ STAVBY
DESIGN STAGE : FOR CONSTRUCTION

Stavební objekt / Civil unit
SO 101/1- Hala zásobníku odpadků - úpravy
SO 101/1 - Waste container hall - - reconstruction

Profesní část / Discipline
1.2.2 Ocelové konstrukce
1.2.2 Steel structures

Název dokumentu / Title of document
Postup bouracích prací
Pohled v řadě E
Advancement demolition works
View of axis E

Vydavatel / Issuer
CNIM
18, rue Grange Dame Rose
78457 VELIZY VILLACOUBLAY Cedex
FRANCE

Inženýr / Engineer
TENZA, a.s.
Svatopetrská 7
617 00 BRNO
Česká republika

Dodavatel stavební části / Civil part supplier
Průmyslové stavitelství Brno, a.s.
Čechyňská 14a
602 00 Brno
Česká republika

Konsorcium / Consortium
CNIM
18, rue Grange Dame Rose
78457 VELIZY VILLACOUBLAY Cedex
France

SIEMENS S.R.O.
Evropská 33q
160 00 PRAHA 6
Česká republika

Zpracovatel dokumentace/ Author of documentation
TKB engineers&contractors
KOVOPROJEKTA BRNO a. s.
Šumavská 416/15
602 00 Brno
Česká republika

Tento dokument je vlastnictvím společnosti CNIM. Nesmí být rozmnožován, šířen anebo zveřejňován bez předchozího písemného souhlasu CNIM.
This document is property of CNIM it cannot be used reproduced transmitted and / or disclosed without the prior written permission of CNIM.

Ke schválení / For approval ☐ | K vytvoření / For construction ☒ | K provedení / As built ☐

Formát / Format: A1 | Měřítko / Scale: 1:100

Strana / Page: 1/8

Dokument č. / N° document: 4048 20.02 12 / KO G 1105

Revize / Revision: A

Statut / Statute: BPE