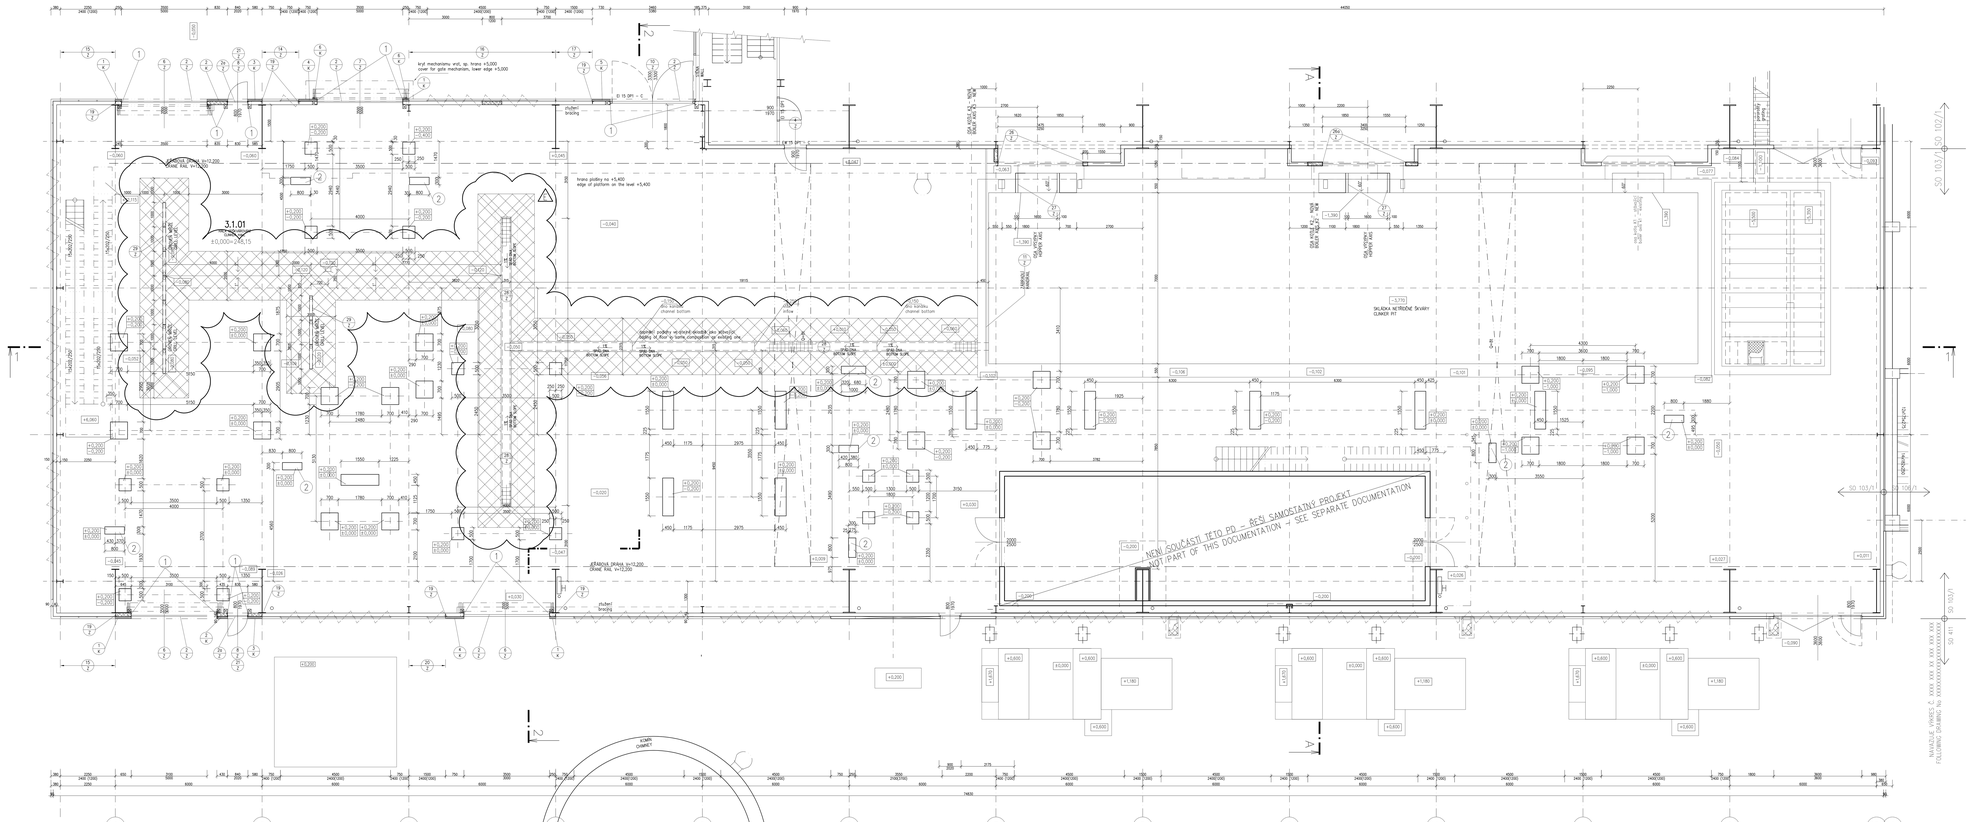

POZNÁMKA
NOTE

- KRYCÍ ROZMĚR OTVORY JSOU ZOBRAZENY DO ÚROVNĚ ±0,000.
- DOORS AND WINDOWS ARE DIMENSIONED FORM THE LEVEL OF ±0,000.
- PODLAHOVOU DESKU OCATOVAT DO ÚSELNÝCH KONCOVKAŮ NAPŘ. MŘEŽOVINA TL. 10mm
- FLOOR SLAB WILL BE SILATED FROM VERTICAL CONSTRUCTIONS BY INSERTING MESLON 10MM THICK
- ÚROVEŇ PODLAHY ISOLNÍ
- FLOOR LEVEL ISOLATION
- ÚROVEŇ ±0,000 DŘEVĚNÉ PODLAHY JE NA KOTĚ ±0,000=245,15m.n. m.
- LEVEL ±0,000 (EXISTING FLOOR) IS ON THE LEVEL ±0,000=245,15m.n. m.
- NOVÉ ČÁSTI OBVODOVÉHO VÝPLNĚ SE STAVÁDÍ
- NEW PARTS OF ENCLOSURE WILL BE MADE ACCORDING THE EXISTING ONE
- DEMOLICE PROVÉST DLE NÁSLEDUJÍCÍHO POSTUPU:
  1. CELOPLOŠNÉ MĚŘENÍ A ZJIŠŤOVÁNÍ PLOSOPOVÝCH NEROVNOSTÍ.
  2. BEZPRAŠNÉ CELOPLOŠNÉ FRÉZOVÁNÍ A BROUŠENÍ SZNÁMÝCH LOKÁLNÍCH PLOSOPOVÝCH NEROVNOSTÍ NA POŽADOVANOU ÚROVEŇ.
  3. BEZPRAŠNÉ CELOPLOŠNÉ BROKOVÁNÍ A BEZPRAŠNÉ BROUŠENÍ VELKOU PLANETOVOU BRUSKOU PRŮMĚR 760 MM. POTŘEBNÝ ZDROJ ELEKTRICKÉ ENERGIE ZBOUŽÍVÁ
  4. MÍSTA KOLEM ZDI, V ROZOCH, APOD. BEZPRAŠNÉ BROUSÍT RUČNÍ DIAMANTOVOU BRUSKOU S OSSÁVÁNÍM
  5. LOKÁLNÍ ŠPACHTLOVÁNÍ VÝPPY A VYTLUKY PMMA–POLYMETYLMETAKRYLÁTOVOU MALTOU, POUŽITÍ V TLAKU PMMA MALTY – 40 MPA,DOBA VYTVRDNUTÍ CCA 20 MIN,DILATAČNÍ SPÁRY VYTMELIT A PROŘEZOVAT,ZEMNÍ PŘÍPY VYTMELIT.
  6. KONTROLA ROVINNOSTI A VYSÝŘ.
  7. DVOUNÁSOBNÝ SLÉKOVACÍ SMĚTLÉSTEŘ NÁTĚR.
  8. KONTROLA HLADKOSTI.

TABULKA MÍSTNOSTÍ
TABLE OF ROOMS

Číslo místnosti No.	Název místnosti Description	Plocha [m2] Area [m2]	Podlaha Floor	Stěny Walls	Strop Ceiling
3.1.01	HALA ODVAŽOVACÍM LÓNGER HALL	448 STÁVAJÍCÍ EXISTING 504 NOVÁ NEW	P01/BETON / P01/CONCRETE	STÁVAJÍCÍ EXISTING	STÁVAJÍCÍ EXISTING

LEGENDA SYMBOLŮ
LEGEND OF SYMBOLS

1. POMOCNÁ OCELOVÁ KONSTRUKCE, DODÁVKA DK
   AUXILIARY STEEL CONSTRUCTION, SUPPLY OF STEEL CONSTRUCTION
2. SCAL DO VÝŠKY 238,39M.N.M. (+2,200) BUDE DOBETONOVÁN PO OSAZENÍ ŽEBŘÍKU
   PLATFORM UP TO THE HEIGHT 238,39 ABOVE SEA LEVEL (+2,200) WILL BE MADE AFTER LADDER INSTALATION

POŽÁRNÍ HYDRANT
FIRE HYDRANT

DRÁT S DRÁTOVÝM JEDNOSLOJNÝM SKLEM, OTEVÍRÉ
SINGLE WIRE GLASS PROTEED WINDOW

DRÁT Z BEZPEČNÉHO ZASKLENÍ, JEDNOSLOJNÉ, PEVNÉ
SINGLE WIRE GLASS FIXED PUTTY FIXED WINDOW

LEGENDA OBJEKTŮ
LEGEND OF UNITS

SO 101/1 –HALA ZAŘÍZENÍ ODPADŮ – OPRAVY
–WASTE CONTAINER HALL–RECONSTRUCTION
SO 102/1 –HALA KOSTŘÍN 1 – OPRAVY
–SORTING HALL 1–RECONSTRUCTION
SO 103/1 –HALE ODŠARPÁNÍ – OPRAVY
–SLAG SEPARATION HALL–RECONSTRUCTION
SO 106/1 –BUDOVA TRAFOSTANICE A ROZVODNY – OPRAVY
–TRANSFORMER STATION AND SWITCHBOARD ROOM–RECONSTRUCTION
SO 107 –BUDOVA CHEMICKÉ OPRAVNY VODY
–BUILDING OF CHEMICAL WATER TREATMENT PLANT
SO 401 –DOTŘIĎOVACÍ A TURBÍNOVÁ HALA
–SORTING AND TURBINE HALL
SO 411 –SYSTÉM SPÁLIN
–FLUE GAS CLEANING

VÝŠKOVÝ SYSTÉM: BALT PO VYROVNÁNÍ
ELEVATION SYSTEM BALTIC AFTER COMPENSATION
SOUŘADNOVÝ SYSTÉM: JTSK
COORDINATE SYSTEM: JTSK
±0,000=245,15 m.n.m. BPV
±0,000=245,15 METRŮ NADAD SEA LEVEL

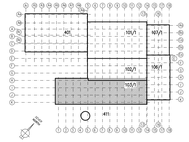

Revize / Revision	Datum / Date	Změny / Modifications	Vypracoval / Created	Zkontroloval / Checked	Schválil / Approved
F	30.5.2005	Vydání pokl / Fifth issue	ing. Zumpora	ing. Pokorný	ing.arch.Lorenz
G	24.7.2009	Vydání Šesté / Fourth issue	ing. Zumpora	ing. Pokorný	ing.arch.Lorenz
H	13.3.2009	Zrušení některé revizivity / Cancellation of DEMOLISHING	ing. Zumpora	z.zodpovědný	ing.arch.Lorenz
R	20.2.2009	Nové Sg. disposice / new technological layout	ing. Zumpora	z.zodpovědný	ing.arch.Lorenz
S	15.9.2008	Vydání prvé / First issue	ing. Zumpora	z.zodpovědný	ing.arch.Lorenz

Uživatel / Employer
SAKO Brno, a.s.
Jedovnická 2
628 00 BRNO
Česká Republika

STAVBA / PROJEKT : ODPADOVÉ HOSPODÁŘSTVÍ BRNO
CONSTRUCTION SITE / PROJECT : WASTE MANAGEMENT BRNO

PROJEKTOVÁ DOKUMENTACE : PRO PROVEDENÍ STAVBY
DESIGN STAGE : FOR CONSTRUCTION

Stavební objekt / Civil unit	Profesní část / Discipline
SO 103/1-Hala odšarkování - úpravy	**1.1 Architektonicko stavební řešení**
SO 103/1-Slag separation hall- reconstruction	**1.1 Architectural and civil design**

Název dokumentu / Title of document
Půdorys ±0,000 - nový stav
Plan ±0,000 - new structures

Vytvořil / Issuer
CNIM
19, rue George Dame Rose
78457 VÉLIZY VILLACOUBLAY Cedex
FRANCE

Inženýr / Engineer
TENOL a.s.
Svobodovská 7
628 00 BRNO
Česká republika

Dodavatel stavební část / Civil part supplier
CONSTESA
Čechyňská 14a
628 00 BRNO
Česká republika

Konsorcium / Consortium
CNIM
19, rue George Dame Rose
78457 VÉLIZY VILLACOUBLAY Cedex
FRANCE
TENOL a.s.
Evropská 33a
160 00 PRAHA 6
Česká republika

Zpracovatel dokumentace / Author of documentation
TKE
TECHNOLOGICKÁ KANCELÁŘ
KOVOPROJEKTA BRNO a. s.
Šumavská 416/15
602 00 Brno
Česká republika

Tento dokument je duševním vlastnictvím firmy CNIM. Reservují nezmocnění, které nebylo výslovně jak písemnou, písemnou cestou firmy CNIM.
This document is property of CNIM. It cannot be used duplicated transmitted etc. in absence without express written permission of CNIM.

Ke schválení / For approval ☐ K vyjádření / For construction ☒ K provedení / As built ☐

Měřítko / Scale: 1:50 | Formát / Format: A2

Strana / Page	Dokument č. / N° document	Revize / Revision	Stav / Status
1/4	4048 20.02 20 / KO G 1.310	E	BPE

NAVAZUJE VÝKRES Č. XXXX XXX XX XXX XXX XXX
FOLLOWING DRAWING No XXXX