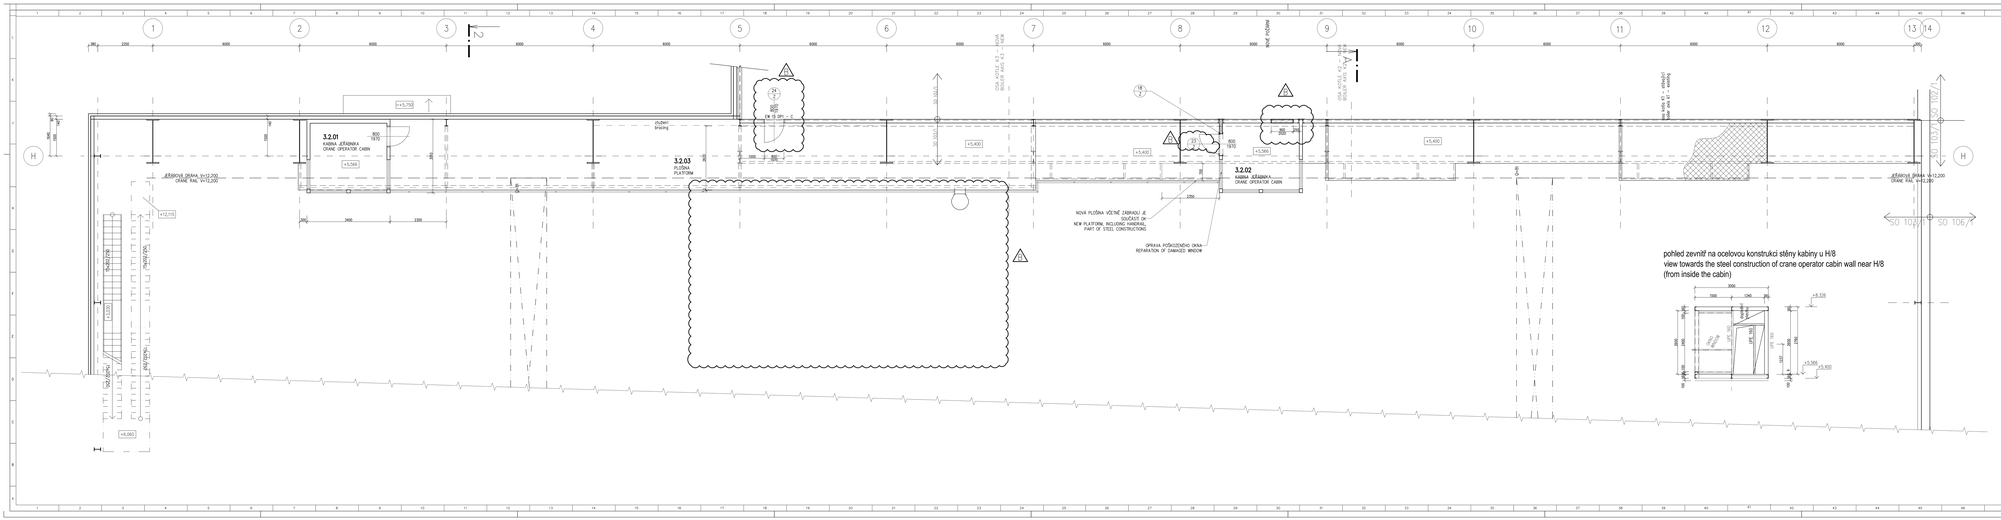

LEGENDA MATERIÁLŮ
LEGEND OF MATERIAL

- STÁVAJÍCÍ KONSTRUKCE / EXISTING CONSTRUCTIONS
- NOVÉ KONSTRUKCE / NEW CONSTRUCTIONS
- ZDIVO Z PLYNOSILIKÁTOVÝCH TVÁRNIC - TL. 150MM / MASONRY FROM AERATED CONCRETE BLOCKS TH 150MM

POZNÁMKA
MARK

- PODLAHOVÁ DESKA DILATOVAT OD SVISLÝCH KONSTRUKCÍ NAPŘ. MŘEŽOVÉ/ TL. 10mm
- FLOOR SLAB WILL BE DILATED FROM VERTICAL CONSTRUCTIONS BY INSERTING MREŽOVÉ 10MM THICK
- PŮVODNÍ PODLAHA JE NA KOTĚ ±0,000=246,75m.n. m.
- EXISTING FLOOR IS ON THE LEVEL ±0,000=246,75m.n. m.
- NOVÉ DÍLY OPLÁŠTĚNÍ VYROBIT DLE STÁVAJÍCÍHO
- NEW PARTS OF ENCLOSURE WILL BE MADE ACCORDING THE EXISTING ONE

LEGENDA OBJEKTŮ
LEGEND OF UNITS

SO 101/1 - HALA ZASOBNÍKŮ ODPADŮ – OPRAVY
- WASTE STORAGE HALL–RECONSTRUCTION

SO 102/1 - HALA KOTLŮN – OPRAVY
- BOILER ROOM HALL–RECONSTRUCTION

SO 103/1 - HALA DOŠKVARKOVÁNÍ – OPRAVY
- SLAG SEPARATION HALL–RECONSTRUCTION

SO 106/1 - BUDOVA TRANSFORMACE A ROZVODNY – OPRAVY
- TRANSFORMER STATION AND SWITCHBOARD ROOM–RECONSTRUCTION

SO 107 - BUDOVA CHEMICKÉ OPRAVNY VODY
- BUILDING OF CHEMICAL WATER TREATMENT PLANT

SO 401 - DVYŘEZNÁ A TURBÍNOVÁ HALA
- SORTING AND TURBINE HALL

SO 411 - ČIŠTĚNÍ SPALIN
- FLUE GAS CLEANING

TABULKA MÍSTNOSTÍ
TABLE OF ROOMS

Číslo místnosti Room No.	Jméno místnosti Description	Plocha [m2] Area [m2]	Podlaha Floor	Stěny Wall	Strop Ceiling
3.2.01	KABINA JŘÁBNÍKA CRANE OPERATOR CABIN	8,55	STÁVAJÍCÍ EXISTING	STÁVAJÍCÍ EXISTING	STÁVAJÍCÍ EXISTING
3.2.02	KABINA JŘÁBNÍKA CRANE OPERATOR CABIN	8,55	STÁVAJÍCÍ EXISTING	STÁVAJÍCÍ EXISTING	STÁVAJÍCÍ EXISTING
3.3.03	PLOŠINA PLATFORM	26,5	STÁVAJÍCÍ EXISTING +25 NOVÁ/NEW	STÁVAJÍCÍ EXISTING	STÁVAJÍCÍ EXISTING
3.2.04	STROP SKLADU - STORAGE CEILING	24,2	BETON+PROTIPRACHOVÝ NÁTĚR CONCRETE WITH ANTI-DUST COATING	STÁVAJÍCÍ EXISTING	STÁVAJÍCÍ/ EXISTING

VÝŠOVÝ SYSTÉM: BALT PO VYROVNÁNÍ
ELEVATION SYSTEM:BALTIC AFTER COMPENSATION

SOUŘADNICOVÝ SYSTÉM:JTSK
COORDINATE SYSTEM:JTSK

±0,000=246,75 m.n.m. BPV
±0,000=246,75 m.a.s.l. MEAN SEA LEVEL

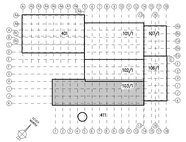

Revize / Revision	Datum / Date	Změny / Modifications	Hlavní inženýr / Chief Engineer Vypracoval / Created	Kontroloval / Checked	Schválil / Approved
A	24.7.2009	Vydání dílčí / Second issue	ING. ZLATOŠOV	ING. PROCKOP	ING.JAN MAREK
B	15.8.2008	Vydání prvé / First issue	ING. ZLATOŠOV	ING. PROCKOP	ING.JAN MAREK

Vypracoval / Employer
SAKO Brno, a.s.
Jedovnická 2
628 00 BRNO
Česká Republika

STAVBA / PROJEKT : ODPADOVÉ HOSPODÁŘSTVÍ BRNO
CONSTRUCTION SITE / PROJECT : WASTE MANAGEMENT BRNO

PROJEKTOVÁ DOKUMENTACE : PRO PROVEDENÍ STAVBY
DESIGN STAGE : FOR CONSTRUCTION

Stavební objekt / Civil unit
SO 103/1- Hala odškvarování - úpravy
SO 103/1- Slag separation hall- reconstruction

Profesní část / Discipline
1.1 Architektonicko stavební řešení
1.1 Architectural and civil design

Název dokumentu / Title of document
Půdorys +5,400 - nový stav
Plan +5,400 - new structures

Vyhotovil / Issuer
CNIM
19, rue George Dame Rose
78457 VÉLIZY VILLACOUBLAY Cedex
FRANCE

Dodavatel stavební část / Civil part supplier
CONSTEM
Čechyňská 14a
602 00 BRNO
Česká republika

Konsorcium / Consortium
CNIM
19, rue George Dame Rose
78457 VÉLIZY VILLACOUBLAY Cedex
FRANCE
SIMENS S.R.O.
Evropská 33c
160 00 PRAHA 6
Česká republika

Zpracovatel dokumentace/ Author of documentation
TKE
TECHNOLOGICKÁ KANCELÁŘ
HODNĚPROJEKTA , BRNO a. s.
Šumavská 416/15
602 00 Brno
Česká republika

Tento dokument je duševním vlastnictvím firmy CNIM. Reservují si rozmnožování, jiné užití a zpřístupnění třetím osobám bez předchozího písemného souhlasu firmy CNIM.
This document is property of CNIM. It reserves exclusive ownership over its distribution, reproduction and use, in whole or in part, without prior written consent of CNIM.

Ke schválení / For approval ☐ K vydání / For construction ☒ K provedení / As built ☐

Měřítko / Scale: 1:50 | Formát / Format: A2

Strana / Page	Dokument č. / N° document	Revize / Revision	Stav / Status
1/4	4048 20.02 20 / KO G 1.311	B	BPE