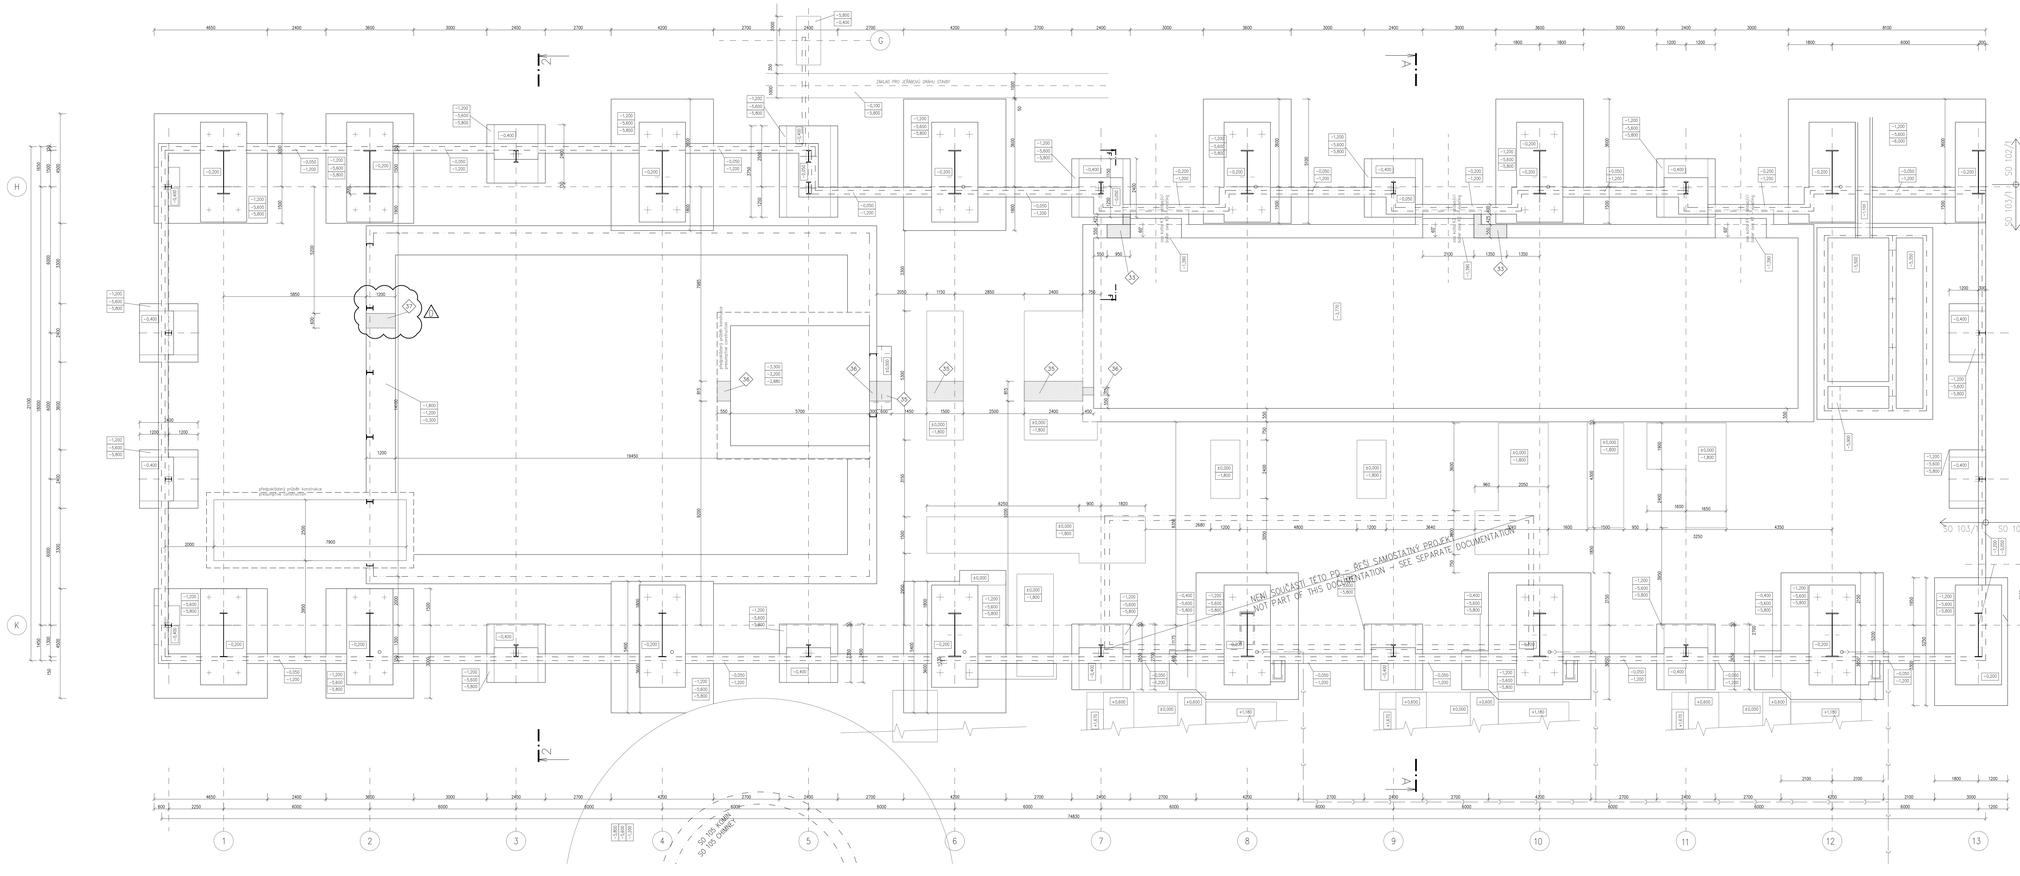

LEGENDA MATERIÁLŮ
MATERIAL KEY

- STÁVAJÍCÍ KONSTRUKCE
  EXISTING STRUCTURE
- BOURANÉ KONSTRUKCE
  EXISTING STRUCTURE TO REMOVE
- BOURANÉ KONSTRUKCE – ZAJÍŠTĚNÍ PŘED
  EXISTING STRUCTURE TO REMOVE – PROVIDED BY PRSB

LEGENDA BOURACÍCH PRACÍ
DEMOLITION WORK KEY

1. VYBOURÁNÍ ČÁSTI KONSTRUKCE STĚNY JÁMY PO KÓTU +1,000. VÝZTUŽ PONECHAT.VYDRHNUT. BUDE K NI DOPLEŇAN VÝZTUŽ NOVÉHO ZÁKLADU
   DISTING OF WALL OF EXCAVATION CONCRETE IN THE CLIMBER PIT UP TO +1,000 LEVEL. REINFORCEMENT BARS WILL BE KEPT, FOR CONNECTING WITH THE NEW CONCRETE STRUCTURE
2. PROŘÍZNUTÍ SPÁRY ŠÍŘKY 410m DIAMANTOVÝM KOTOUČEM A VYBOURÁNÍ ZÁKLADU ŠÍŘ.1500mm. DISTING OF GAP IN LENGTH OF 410m DIAMOND-TIPPED SAW AND FOUNDATION REMOVAL IN TH. 1500MM
3. VYBOURÁNÍ ČÁSTI KONSTRUKCE STĚNY JÁMY. VÝZTUŽ PONECHAT VYDRHNOUT, BUDE K NI DOPLEŇAN VÝZTUŽ NOVÉHO ZÁKLADU
   DISTING OF WALL OF REINFORCED CONCRETE IN THE CLIMBER PIT. REINFORCEMENT BARS WILL BE KEPT, FOR CONNECTING WITH THE NEW CONCRETE STRUCTURE
4. VYBOURÁNÍ ČÁSTI BET. ZÁKLADU ŠÍŘKY 810MM, HLOUBKY 700MM, DL 1,5+2,4+0,6M
   PARTIAL REMOVAL OF CONCRETE BLOCK 810MM WIDE, 700MM DEEP, LENGTH OF 1,5+2,4+0,6M
5. VYBOURÁNÍ ČÁSTI ŽB ZÁKLADU ŠÍŘKY 810MM, HLOUBKY 700MM, DL 0,55+0,5+0,45
   PARTIAL REMOVAL OF REINFORCED CONCRETE BLOCK 810MM WIDE, 700MM DEEP, LENGTH OF 0,55+0,5+0,45M
6. VYBOURÁNÍ ČÁSTI ŽB ZÁKLADU ŠÍŘKY 0,6M, HLOUBKY 0,4M, DL 1,2m
   PARTIAL REMOVAL OF REINFORCED CONCRETE BLOCK 0,6m WIDE, 0,4M DEEP, LENGTH OF 1,2M

LEGENDA OBJEKTŮ
LEGEND OF UNITS

SO 103/1 – HALA LEGISLINKÉ ODPADU – OPRAVY
– WASTE CONTAINER HALL–RECONSTRUCTION
SO 102/1 – HALA KOTELNY – OPRAVY
– BOILER ROOM HALL–RECONSTRUCTION
SO 103/1 – HALA ODTŘIĎOVÁNÍ – OPRAVY
– SLAG SEPARATION HALL–RECONSTRUCTION
SO 106/1 – BUDOVA TRANSFORMOVNY A ROZVODNY – OPRAVY
– TRANSFORMER STATION AND SWITCHBOARD ROOM–RECONSTRUCTION
SO 107 – BUDOVA CHEMICKÉ ÚPRAVNY VODY
– BUILDING OF CHEMICAL WATER TREATMENT PLANT
SO 401 – DOTŘÍDOVACÍ A TURBÍNOVÁ HALA
– SORTING AND TURBINE HALL
SO 411 – ČIŠTĚNÍ SPALIN
– FLUE GAS CLEANING

VÝŠKOVÝ SYSTÉM: BALT PO VYROVNÁNÍ
ELEVATION SYSTEM:BALTIC AFTER COMPENSATION

SOUŘADNICOVÝ SYSTÉM: JTSK
COORDINATE SYSTEM: JTSK
HLADINA=248,15 m n.m. Bpv
HLOUBI=248,15 METRS ABOVE SEA LEVEL

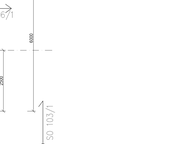

F					
E					
D	25.8.2009	Kanálek / Channel	ing. Zuhajíček	ing. Hrnčíř	ing.arch.Jelínek
C	24.7.2009	Kanálek / Channel	ing. Zuhajíček	ing. Hrnčíř	ing.arch.Jelínek
B	11.3.2009	Nová TEO dispozice / New technological layout	ing. Zuhajíček	ing. Hrnčíř	ing.arch.Jelínek
A	13.8.2008	Vydání první / First issue	ing. Zuhajíček	ing. Hrnčíř	ing.arch.Jelínek
Revize / Rev.	Datum / Date	Změny / Modifications	Navrhoval / Designed	Kontroloval / Checked	Schválil / Approved

Investor / Employer:
SAKO Brno, a.s.
Jedovnická 2
628 00 BRNO
Česká Republika

STAVBA / PROJEKT : ODPADOVÉ HOSPODÁŘSTVÍ BRNO
CONSTRUCTION SITE / PROJECT : WASTE MANAGEMENT BRNO

PROJEKTOVÁ DOKUMENTACE : PRO PROVEDENÍ STAVBY
DESIGN STAGE : FOR CONSTRUCTION

Stavební objekt / Civil unit	Profesní část / Discipline
SO 103/1- Hala odtřiďování - úpravy	**1.1 Architektonicko stavební řešení**
SO 103/1- Slag separation hall- reconstruction	**1.1 Architectural and civil design**

Název dokumentu / Title of document

Půdorys základů - bourací práce

Foundation plan - demolition works

Vyhotovil / Issued:
ČNIM
16, rue Orange Dame Rose
78457 VELIZY VILLACOUBLAY Cedex
FRANCE

Inženýr / Engineer:
TRINOL, a.s.
Jedovnická 2
617 00 BRNO
Česká republika

Dodavatel stavební části / Civil part supplier:
CONDITEA
Čechyňská 14a
602 00 Brno
Česká republika

Konsorcium / Consortium:
ČNIM
16, rue Orange Dame Rose
78457 VELIZY VILLACOUBLAY Cedex
France

SIEMENS S.R.O.
Evropská 33b
160 00 PRAHA 6
Česká republika

Zpracovatel dokumentace / Author of documentation:
TKB
VODOHOSPODÁŘSKÁ TECHNOLOGICKÁ BRNO, a. s.
Šumavská 416/15
602 00 Brno
Česká republika

Tento dokument je vlastnictvím společnosti ČNIM. Nesmí být kopírován, dále není oprávněn bez písemného souhlasu ČNIM.
This document is property of ČNIM. It must not be copied without written permission of ČNIM. All rights reserved.

Ke schválení / For approval ☐ K vyhotovení / For construction ☒ K provedení / As built ☐

Formát / Format: A2 Měřítko / Scale: 1:50
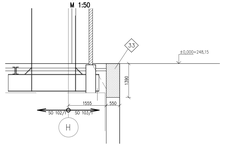
Strana / Page	Dokument č. / Nr document	Revize / Revision	Status / Statute
1/x	4048 20.02 20 / KO G 1301	D	RPE