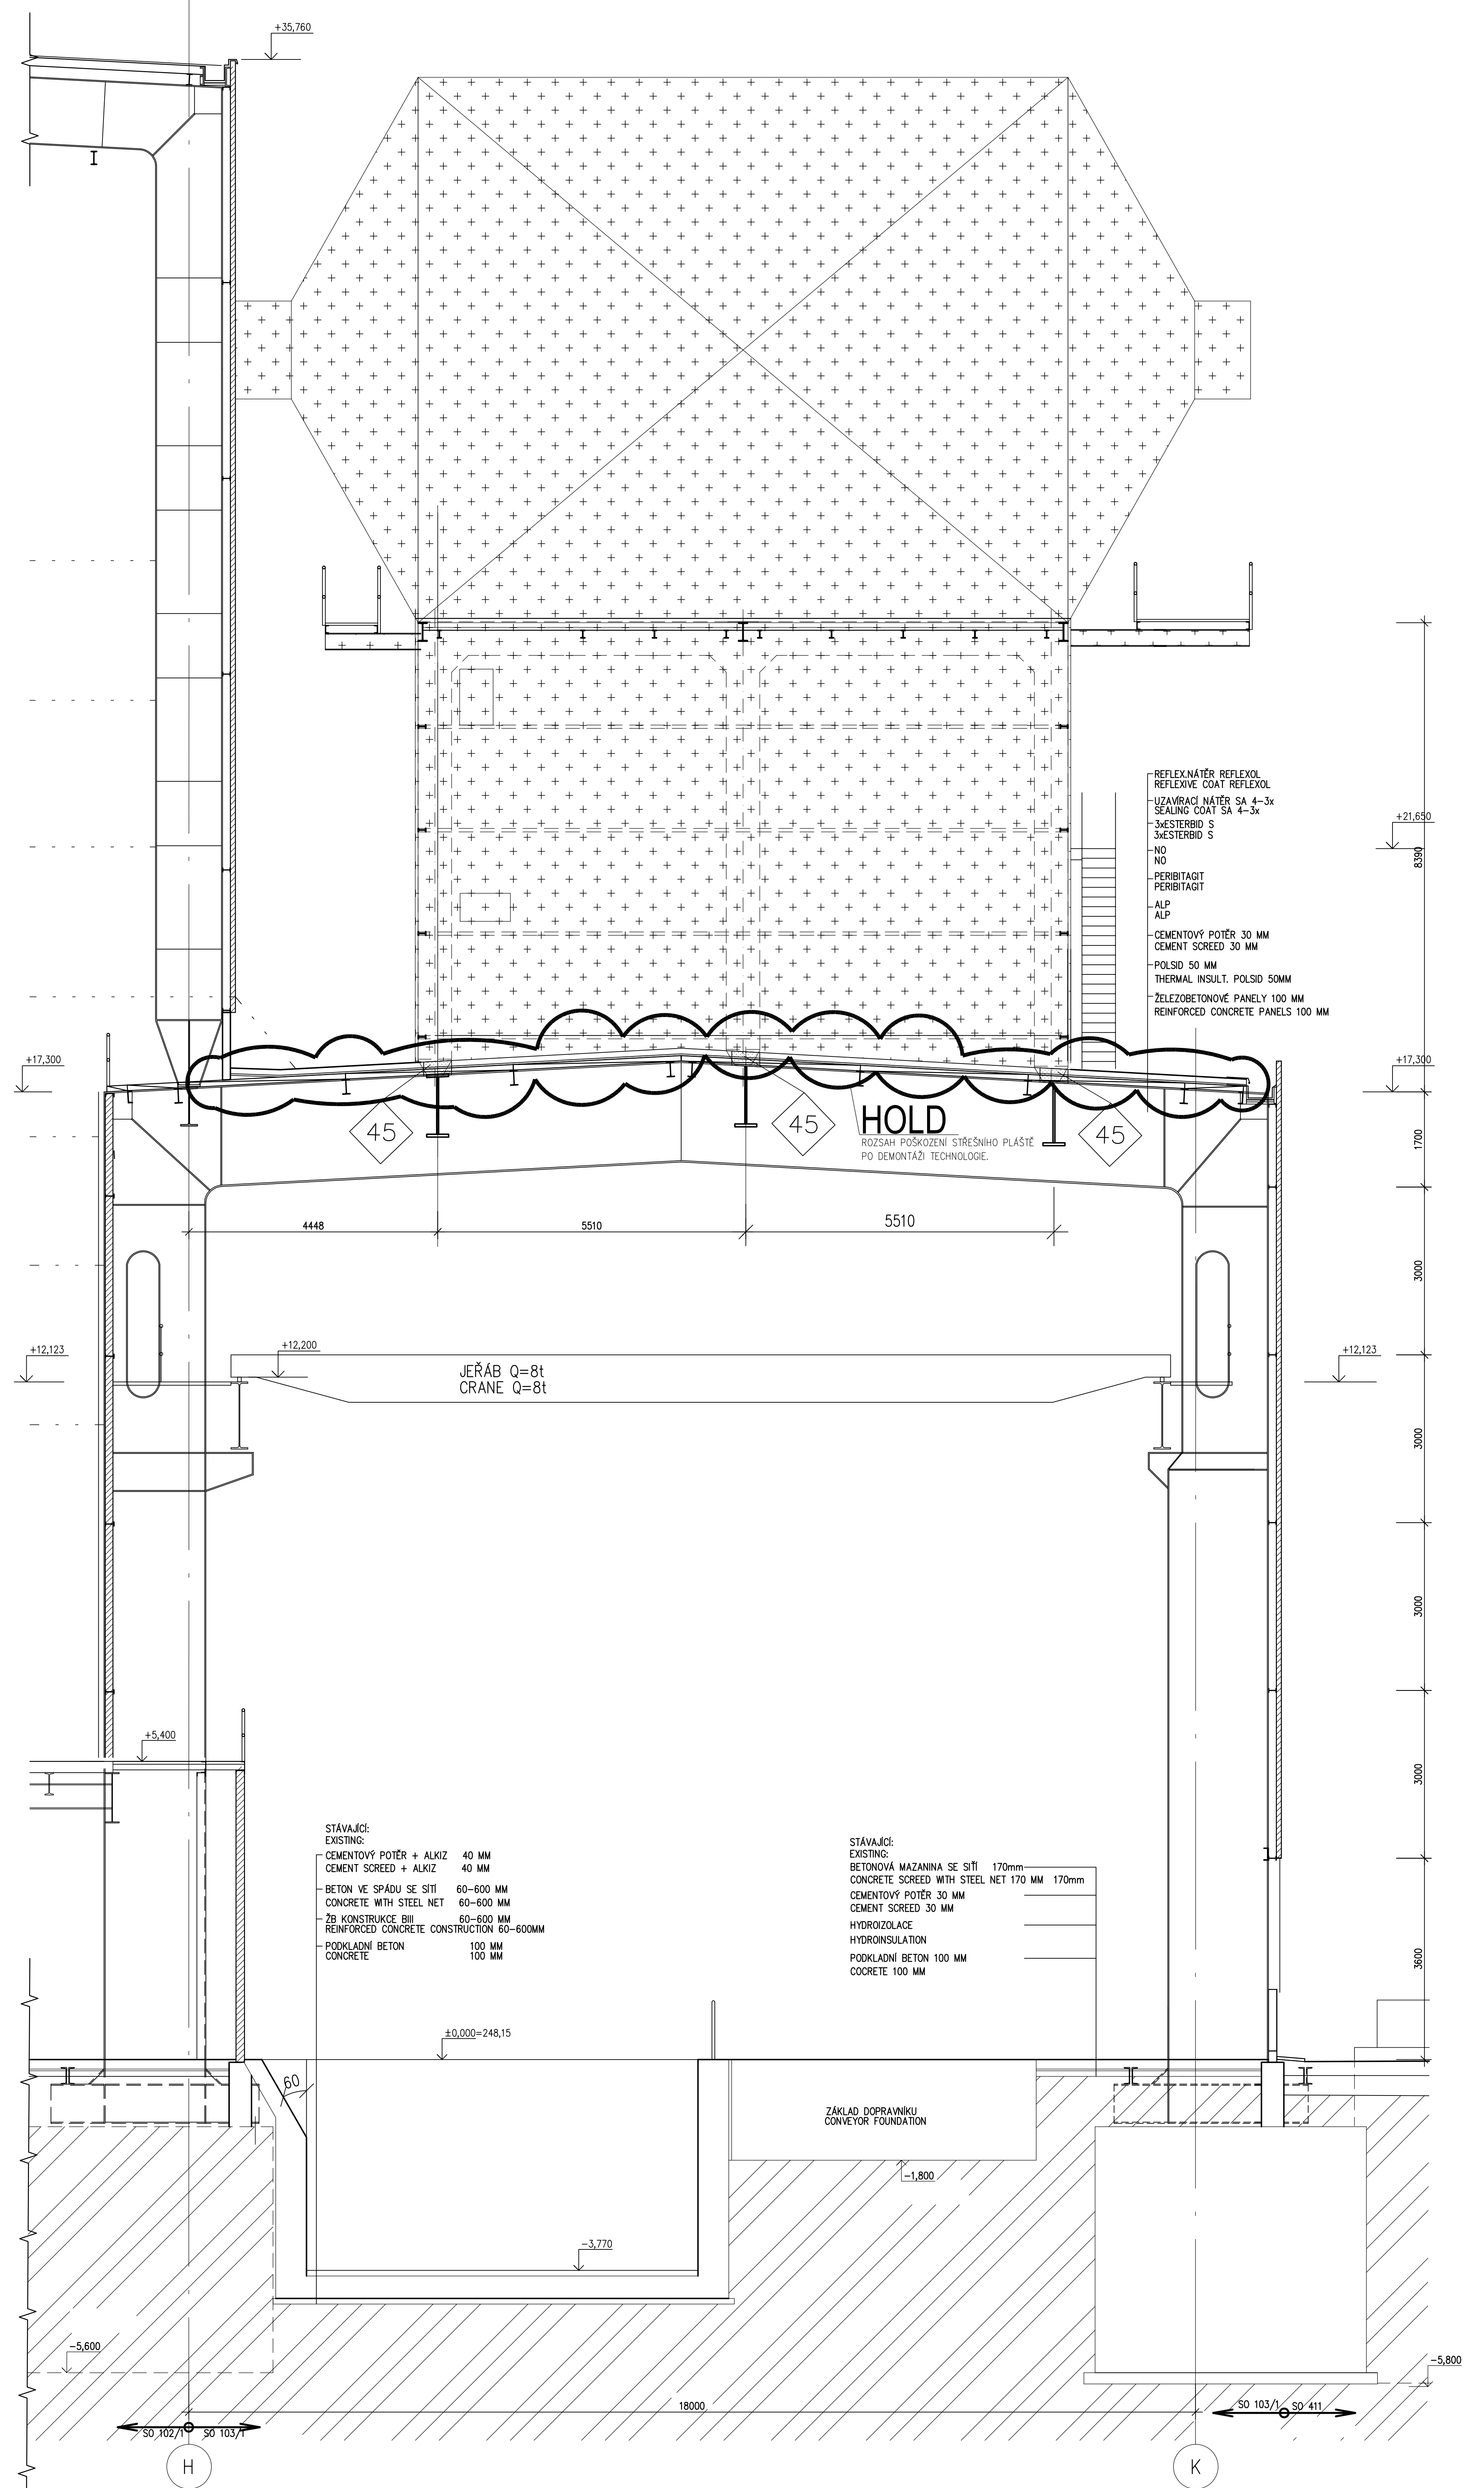

LEGENDA BOURACÍCH PRACÍ
DEMOLITION WORK KEY

45 VYBOURÁNÍ OTVORU 500/560 VE STÁVAJÍCÍ KONSTRUKCI STŘECHY Z BETONOVÝCH PANELŮ V MÍSTĚ NOVÝCH OCELOVÝCH SLOUPŮ (TL. KONSTRUKCE CCA 200MM). CELKEM 12 OTVORŮ.
PERFORMANCE OF OPENING 500/560MM IN EXISTING ROOF STRUKTURE OF CONCRETE PANELS AT PLACE OF NEW STEEL COLUMNS (STRUKTURE TH. APPROX. 200MM). TOTAL 12 OPENINGS.

LEGENDA MATERIÁLŮ
MATERIAL KEY

- STÁVAJÍCÍ KONSTRUKCE / EXISTING STRUCTURE
- BOURANÉ KONSTRUKCE / EXISTING STRUCTURE TO REMOVE
- BOURANÉ KONSTRUKCE – TECHNOLOGIE, ZAJIŠŤUJE PRSB / EXISTING TECHNOLOGICAL STRUCTURE TO REMOVE, MADE BY PRSB

LEGENDA STAVEBNÍCH OBJEKTŮ
LEGEND OF CIVIL UNITS

SO 101/1 –HALA ZÁSOBNÍKŮ ODPADŮ–ÚPRAVY
–WASTE CONTAINER HALL–RECONSTRUCTION

SO 102/1–HALA KOTELNY–ÚPRAVY
–BOILER ROOM HALL–RECONSTRUCTION

SO 103/1–HALA ODSKVÁROVANÍ–ÚPRAVY
–SLAG SEPARATION HALL–RECONSTRUCTION

SO 106/1–BUDOVA TRAFOSTANICE A ROZVODNY–ÚPRAVY
–TRANSFORMER STATION AND SWITCHBOARD ROOM–RECONSTRUCTION

SO 107/1–BUDOVA CHEMICKÉ ÚPRAVNY VODY
–BUILDING OF CHEMICAL WATER TREATMENT PLANT

SO 401 –DOTŘÍĎOVACÍ A TURBÍNOVÁ HALA
–SORTING AND TURBINE HALL

VÝŠKOVÝ SYSTÉM: BALT PO VYROVNÁNÍ
ELEVATION SYSTEM:BALTIC AFTER COMPENSATION
SOUŘADNICOVÝ SYSTÉM:JTSK
COORDINATE SYSTEM:JTSK
±0,000=248,15 m.n.m. BPV
±0,000=248,15 METRS ABOVE SEA LEVEL

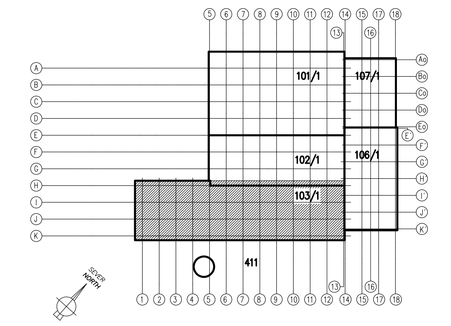

Revize / Rev.	Datum / Date	Změny / Modifications	Vypracoval / Created	Kontroloval / Checked	Schválil / Approved
A	13.8.2008	Vydání první / First issue	ING. ZUPNÍČEK	J. POSPÍŠILOVÁ	ING.MICH.MAREŠ

Uživatel / Employer
SAKO Brno, a.s.
Jedovnická 2
628 00 BRNO
Česká Republika

STAVBA / PROJECT : ODPADOVÉ HOSPODÁŘSTVÍ BRNO
CONSTRUCTION SITE / PROJECT : WASTE MANAGEMENT BRNO
PROJEKTOVÁ DOKUMENTACE : PRO PROVEDENÍ STAVBY
DESIGN STAGE : FOR CONSTRUCTION

Stavební objekt / Civil unit	Profesní část / Discipline
SO 103/1-Hala odškvárování - úpravy	1.1 Architektonicko stavební řešení
SO 103/1- Slag separation hall- reconstruction	1.1 Architectural and civil design

Název dokumentu / Title of document
Řez A-A - bourací práce
Section A-A - demolition works

Vydavatel / Issuer
CNIM
18, rue Grange Dame Rose
78457 VELIZY VILLACOUBLAY Cedex
FRANCE

Inženýr / Engineer
TENZA, a.s.
Svatopetrská 7
617 00 BRNO
Česká republika

Dodavatel stavební části / Civil part supplier
Průmyslové stavitelství Brno, a.s.
Čechyňská 14a
602 00 Brno
Česká republika

Konsorcium / Consortium
CNIM
18, rue Grange Dame Rose
78457 VELIZY VILLACOUBLAY Cedex
France
SIEMENS S.R.O.
Evropská 33g
160 00 PRAHA 6
Česká republika

Zpracovatel dokumentace/ Author of documentation
TKB inženýrská
KOVOPROJEKTA BRNO a. s.
Šumavská 416/15
602 00 Brno
Česká republika

Tento dokument je duševním vlastnictvím společnosti CNIM. Reprodukce nebo zveřejnění bez předchozího písemného souhlasu CNIM.
This document is property of CNIM It cannot be used reproduced transmitted and / or disclosed without the prior written permission of CNIM.

Ke schválení / For approval ☐ K vyhotovení / For construction ☒ K provedení / As built ☐

Formát / Format: A0 Měřítko / Scale: 1:50

Strana / Page:	Dokument č. / N° document:	Revize / Revision:	Statut/ Statute
1/x	4048 20.02 20 / KO G 1304	A	BPE