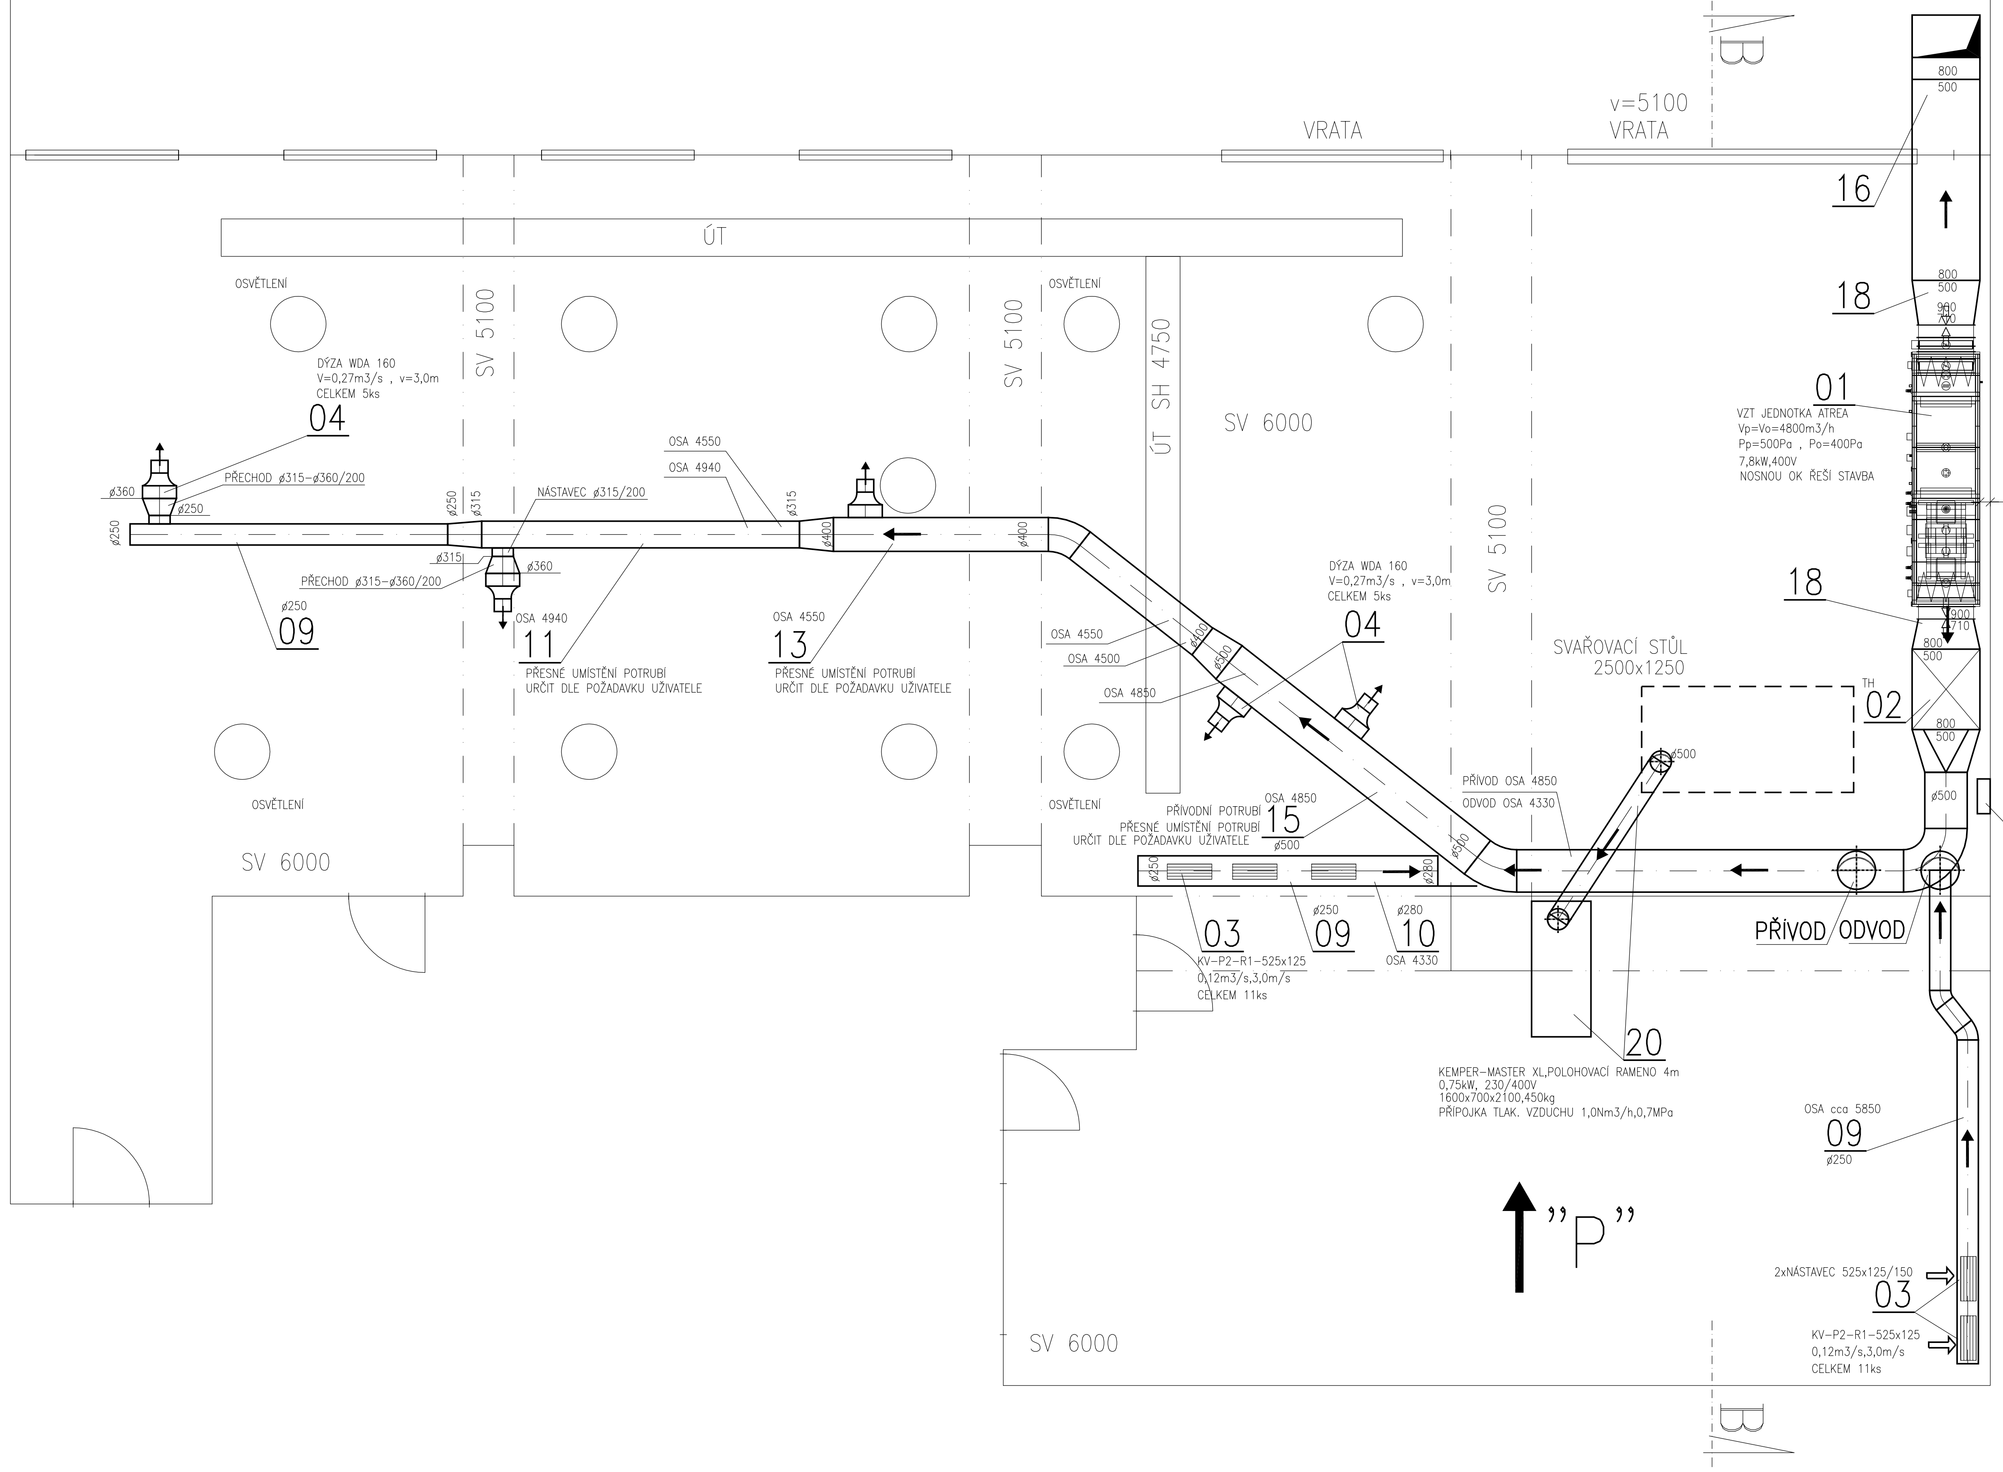

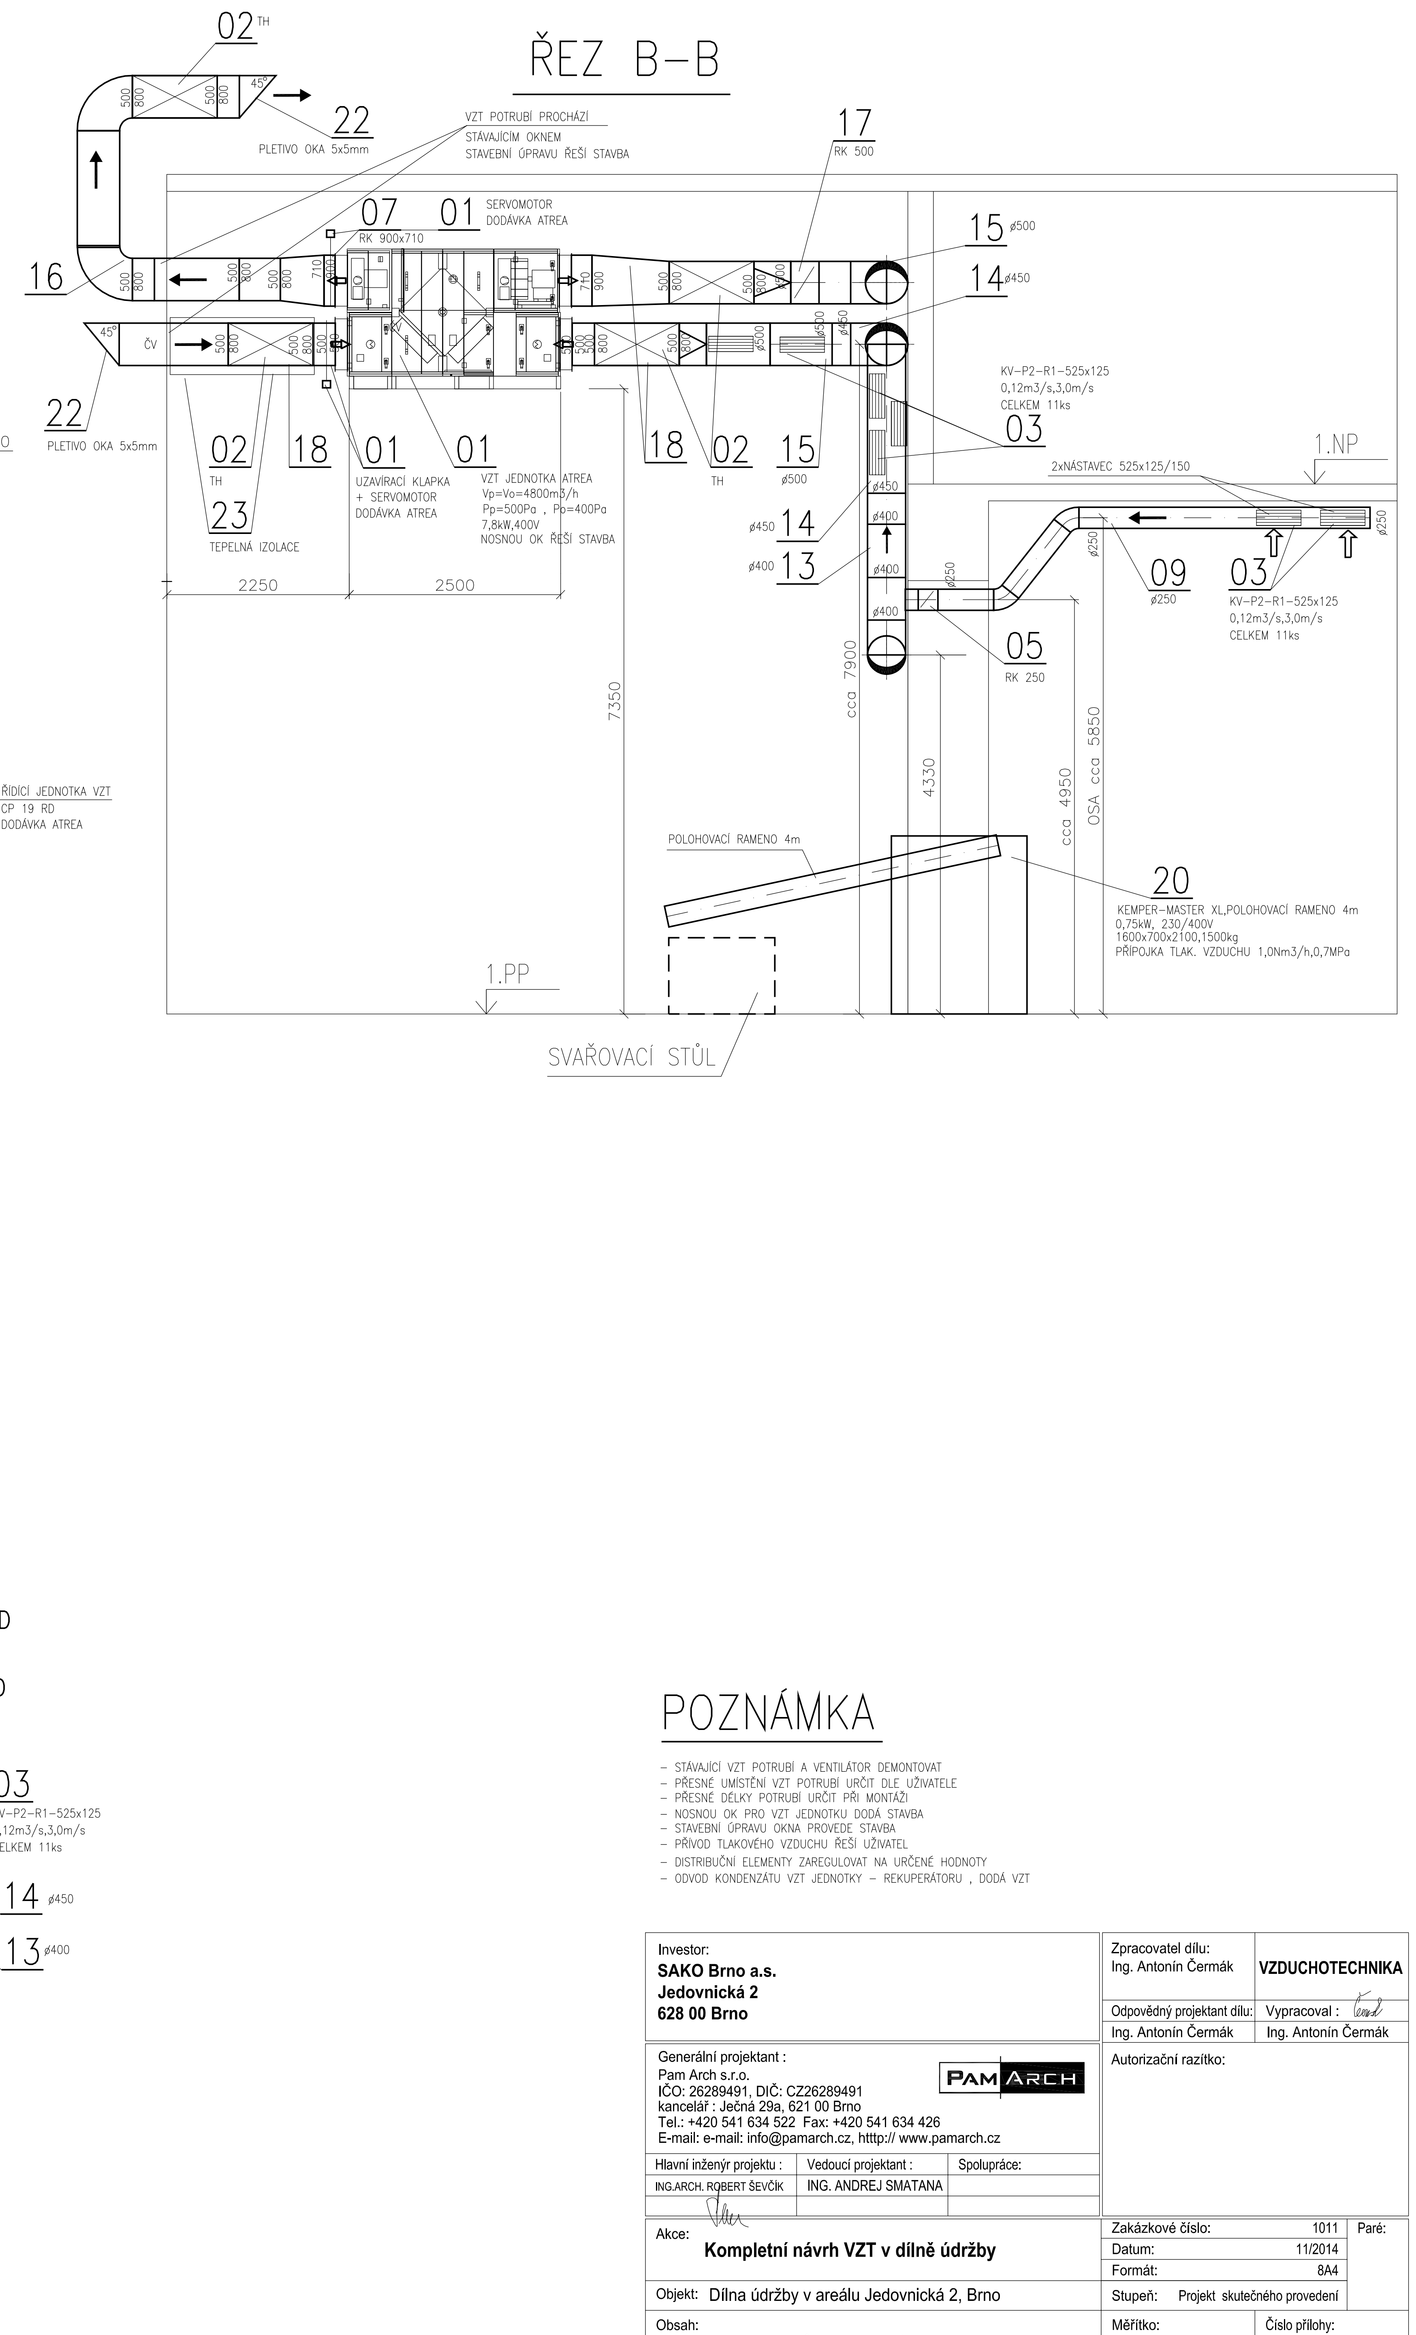

POHLED "P"

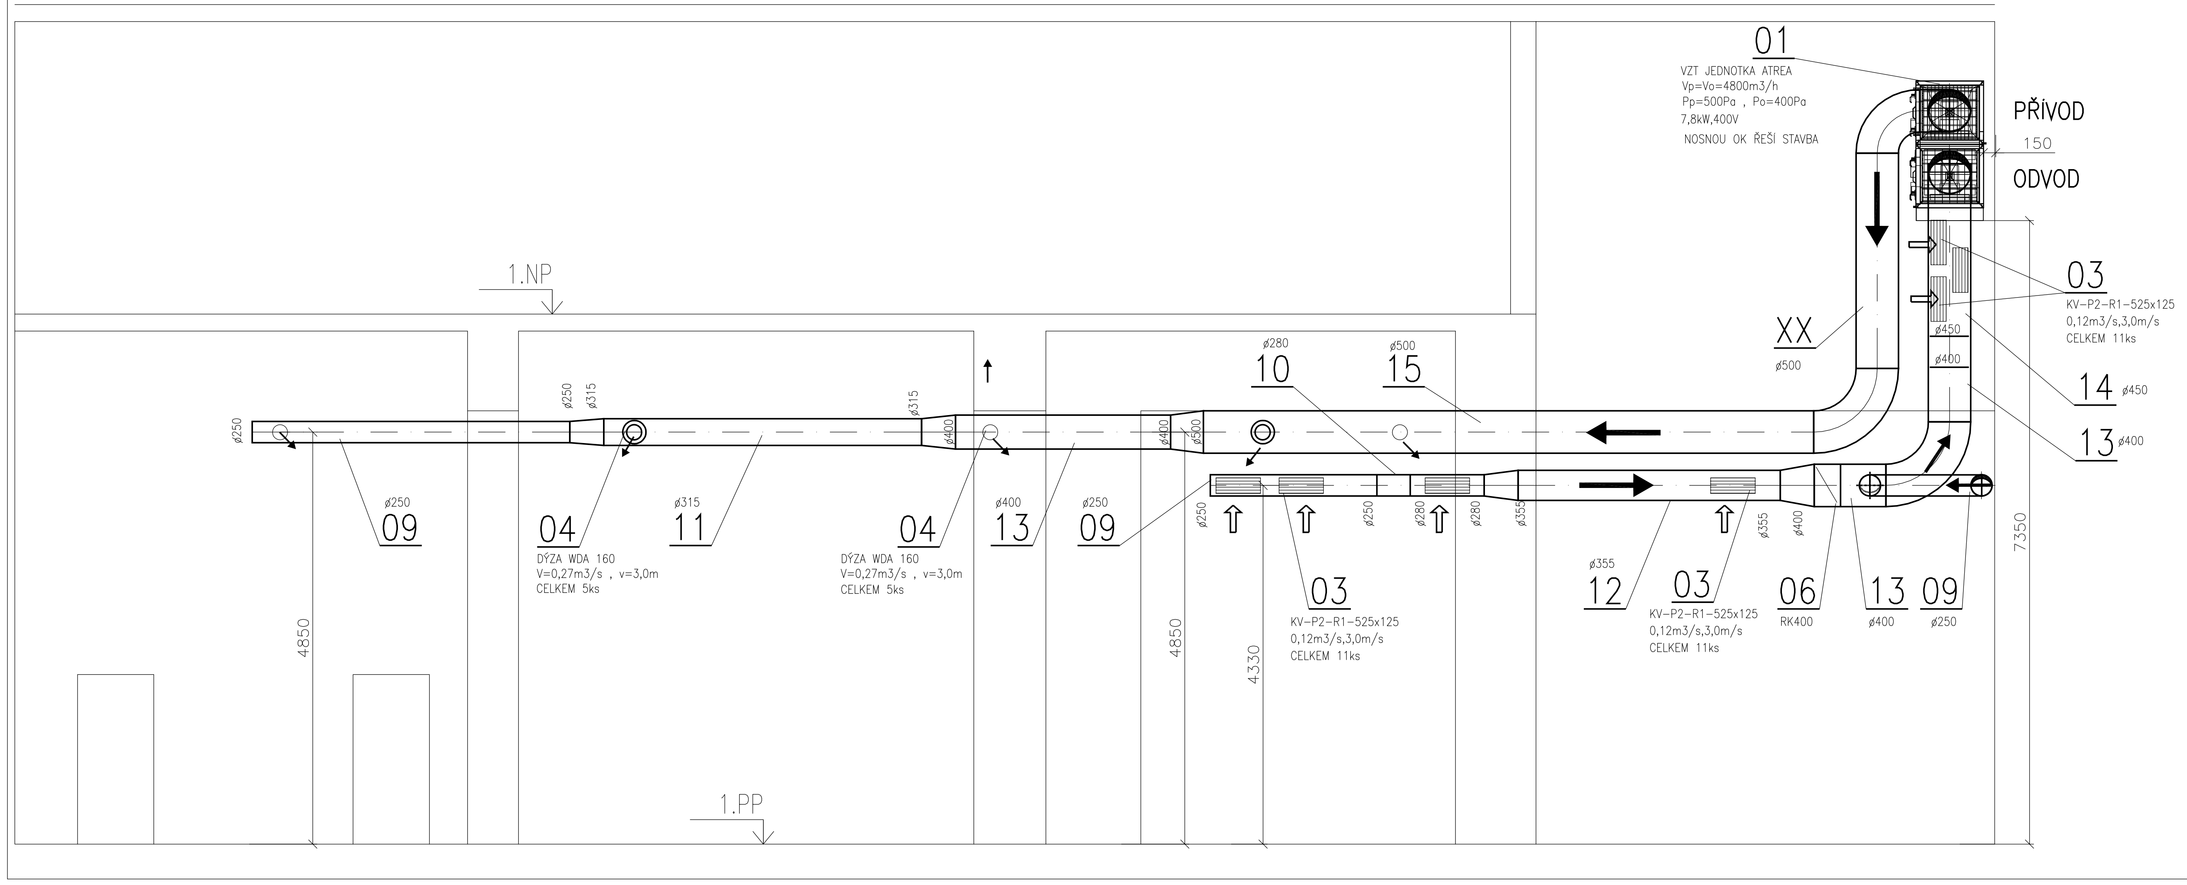

POZNÁMKA

- STÁVAJÍCÍ VZT POTRUBÍ A VENTILÁTOR DEMONTOVAT
- PŘESNÉ UMISTĚNÍ VZT POTRUBÍ URČIT DLE UŽIVATELE
- PŘESNÉ DÉLKY POTRUBÍ URČIT PŘI MONTÁŽI
- NOSNOU OK PRO VZT JEDNOTKU DODÁ STAVBA
- STAVEBNÍ ÚPRAVU OKNA PROVEDE STAVBA
- PŘÍVOD TLAKOVÉHO VZDUCHU ŘEŠÍ UŽIVATEL
- DISTRIBUČNÍ ELEMENTY ZAREGULOVAT NA URČENÉ HODNOTY
- ODVOD KONDENZÁTU VZT JEDNOTKY – REKUPERÁTORU , DODÁ VZT

Investor:
SAKO Brno a.s.
Jedovnická 2
628 00 Brno

Zpracovatel dílu:
Ing. Antonín Čermák
VZDUCHOTECHNIKA

Odpovědný projektant dílu: Ing. Antonín Čermák
Vypracoval : Ing. Antonín Čermák

Generální projektant :
Pam Arch s.r.o.
IČO: 26289491, DIČ: CZ26289491
kancelář : Ječná 29a, 621 00 Brno
Tel.: +420 541 634 522 Fax: +420 541 634 426
E-mail: e-mail: info@pamarch.cz, http:// www.pamarch.cz

Hlavní inženýr projektu :	Vedoucí projektant :	Spolupráce:
ING.ARCH. ROBERT ŠEVČÍK	ING. ANDREJ SMATANA	

Autorizační razítko:

Akce: **Kompletní návrh VZT v dílně údržby**

Zakázkové číslo: 1011 Paré:
Datum: 11/2014
Formát: 8A4
Stupeň: Projekt skutečného provedení

Objekt: Dílna údržby v areálu Jedovnická 2, Brno

Obsah: **PŮDORYS DÍLNY - VZT**

Měřítko: 1:50
Číslo přílohy: 03