půdorys ±0,000 - bourací práce
layout ±0,000 - demolition works

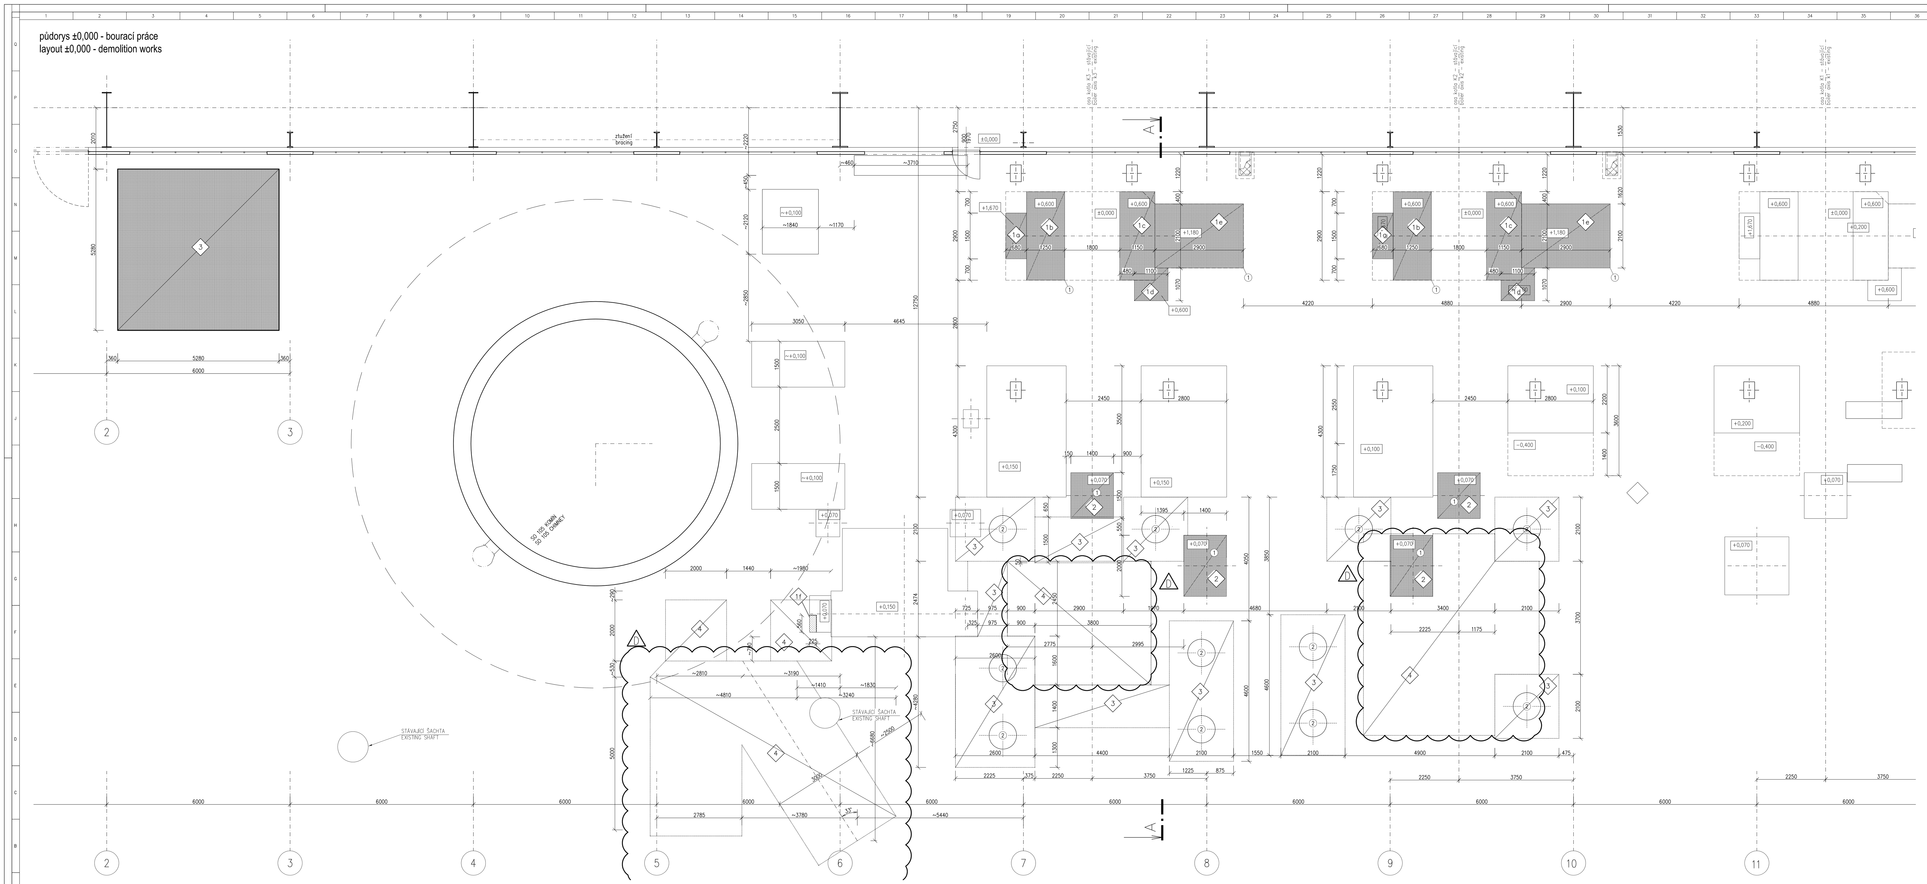

LEGENDA BOURACÍCH PRACÍ
DEMOLITION WORK KEY

1 ODSTRANĚNÍ ŽB. SOKLU DO VÝŠKY ±0,000 (248,15 M.N.M.)
REMOVAL OF PLINTH FORM REINFORCED CONCRETE UP TO ±0,000 (248,15 ABOVE SEA LEVEL)
a 0,65x2,9x0,30=1,03m3
b 1,15x2,9x0,45=1,50m3
c 1,15x2,9x0,45=1,50m3
d 1,0x1,0x0,45=0,45m3
e 2,9x2,1x1,03=6,27m3
f 0,56x0,22x0,07 0,01m3

2 VYBOURÁNÍ SOKLŮ NA NADBETONOVANÉHO NA BETONOVOU PLOCHU
REMOVAL OF PLINTH MADED ABOVE THE CONCRETE AREA
2x1,4x2,0x0,3=1,7m3

3 VYBOURÁNÍ ŽELEZOBETONOVÉ DESKY TL. cca 200mm, 16,0m3
REMOVAL OF RAINFORCED CONCRETE SLAB, TH.200mm, 16,0m3

4 VYBOURÁNÍ ŽELEZOBETONOVÉ DESKY TL. cca 300mm, 17,5+30,2+28+44+4m2; 25,2m3
REMOVAL OF RAINFORCED CONCRETE SLAB, TH.300mm, 25,2m3

LEGENDA SYMBOLŮ
LEGEND OF SYMBOLS

1 PROVIZORNÍ PODEPŘENÍ VEDEN, ODSTRAŇOVÉ OCELOVÉ KONSTRUKCE A JEJÍ ZPĚTNÁ MONTÁŽ JE DODÁVKOU TECHNOLOGIE
TEMPORARY SUPPORT OF PIPING, REMOVAL OF STEEL CONSTRUCTION, AND BACKWARD INSTALATION OF STEEL CONSTRUCTION, IS IN THE SUPPLY OF TECHNOLOGY

2 PŘED ZAHÁJENÍM PILOTÁŽÍ JE TŘEBA PROVEST DEMONTÁŽ STAVAJÍCÍHO ZÁŘIZENÍ TAKOBY V DOSÉ REALIZACE PILOT PODOPŘENÉ 700MM OD OSY PILOTY NEBYLA ŽÁDNÁ NADZEMNÍ KONSTRUKCE (NAI POTRUBÍ)
FOR THE PERFORMANCE OF PILE WORKS IT IS NECESSARY TO KEEP 700MM DISTANCE BETWEEN AXIS OF PILE AND ANY ABOVE-GROUND CONSTRUCTION, INCLUDING PIPING

LEGENDA MATERIÁLŮ
MATERIAL KEY

STÁVAJÍCÍ KONSTRUKCE
EXISTING STRUCTURE

BOURANÉ KONSTRUKCE
EXISTING STRUCTURE TO REMOVE

LEGENDA OBJEKTŮ
LEGEND OF UNITS

SO 103/1 –HALA ZÁSOBNÍKŮ ODPADŮ – ÚPRAVY
–WASTE CONTAINER HALL–RECONSTRUCTION
SO 102/1 –HALA KOTELNY – ÚPRAVY
–BOILER ROOM HALL–RECONSTRUCTION
SO 103/1 –HALA ODŠKVÁROVÁNÍ – ÚPRAVY
–SLAG SEPARATION HALL–RECONSTRUCTION
SO 106/1 –BUDOVA TRAFOSTANICE A ROZVODNY – ÚPRAVY
–TRANSFORMER STATION AND SWITCHBOARD ROOM–RECONSTRUCTION
SO 107 –BUDOVA CHEMICKÉ ÚPRAVNY VODY
–BUILDING OF CHEMICAL WATER TREATMENT PLANT
SO 401 –DOTŘIŠŤOVACÍ A TURBÍNOVÁ HALA
–SORTING AND TURBINE HALL
SO 411 –ČIŠTĚNÍ SPALIN
–FLUE GAS CLEANING

VÝŠKOVÝ SYSTÉM: BALT PO VYROVNÁNÍ
ELEVATION SYSTEM: BALTIC AFTER COMPENSATION

SOUŘADNICOVÝ SYSTÉM: JTSK
COORDINATE SYSTEM: JTSK

±0,000=248,15 m.n.m. BPV
±0,000=248,15 METRS ABOVE SEA LEVEL

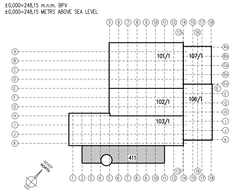

Revize / Rev.	Datum / Date	Změny / Modifications	Kontroloval / Checked	Schválil / Approved
F				
E				
D	11.3.2009	Vydání čtvrté / Fourth issue	ING. ZUNAČEK	J. POSPÍŠILOVÁ, ING.ARCH.MAREŠ
C	20.2.2009	Vydání třetí / Third issue	ING. ZUNAČEK	J. POSPÍŠILOVÁ, ING.ARCH.MAREŠ
B	10.12.2008	Vydání druhé / Second issue	ING. ZUNAČEK	J. POSPÍŠILOVÁ, ING.ARCH.MAREŠ
A	15.8.2008	Vydání první / First issue	ING. ZUNAČEK	J. POSPÍŠILOVÁ, ING.ARCH.MAREŠ

Uživatel / Employer
SAKO Brno, a.s.
Jedovnická 2
628 00 BRNO
Česká Republika

STAVBA / PROJEKT : ODPADOVÉ HOSPODÁŘSTVÍ BRNO
CONSTRUCTION SITE / PROJECT : WASTE MANAGEMENT BRNO

PROJEKTOVÁ DOKUMENTACE : PRO PROVEDENÍ STAVBY
DESIGN STAGE : FOR CONSTRUCTION

Stavební objekt / Civil unit
SO 411 - Čištění spalin
SO 411 - Flue gases cleaning

Profesní část / Discipline
1.1 Architektonicko stavební řešení
1.1 Architectural and civil design

Název dokumentu / Title of document
Půdorys ±0,000 - bourací práce
Plan ±0,000 - demolition works

Vytvořil / Issuer
CNIM
18, rue Grange Dame Rose
78457 VELIZY VILLACOUBLAY Cedex
FRANCE

Inženýr / Engineer
TENZA, a.s.
Svatoplukova 7
617 00 BRNO
Česká republika

Dodavatel stavební části / Civil part supplier
CONSTERA
Cechyňská 14a
602 00 Brno
Česká republika

Konsorcium / Consortium
CNIM
18, rue Grange Dame Rose
78457 VELIZY VILLACOUBLAY Cedex
France
SIEMENS S.R.O.
Evropská 33g
160 00 PRAHA 6
Česká republika

Zpracovatel dokumentace/ Author of documentation
TKE
NOVOPROJEKTA BRNO a.s.
Šumavská 416/15
602 00 Brno
Česká republika

Tento dokument je elektronicky vyjadřovací CNIM. Nesmí být rozmnožován, šířen jakéko zveřejňován bez předchozího písemného souhlasu CNIM.
This document is property of CNIM It cannot be used reproduced transmitted and / or disclosed without the prior written permission of CNIM.

Ke schválení / For approval ☐ K vytvoření / For construction ☒ K provedení / As built ☐

Formát / Format: A2 Měřítko / Scale: 1:50

Strana / Page: 1/x

Dokument č. / N° document: 40 48 20 02 20 / KO G 1703

Revize / Revision: D

Statut / Statute: BPE