půdorys základů - bourací práce
foundation plan - demolition works

KOMÍN
CHIMNEY

LEGENDA MATERIÁLŮ
MATERIAL KEY

STÁVAJÍCÍ KONSTRUKCE
EXISTING STRUCTURE

BOURANÉ KONSTRUKCE
EXISTING STRUCTURE TO REMOVE

LEGENDA BOURACÍCH PRACÍ
DEMOLITION WORK KEY

1 BOURÁNÍ ŽELEZOBETONOVÝCH ZÁKLADŮ PO ÚROVEŇ TERÉNU, KUBATURA DO CCA 40m3
REMOVAL OF REINFORCED CONCRETE FOUNDATIONS TO EARTHS LEVEL, CUBATURE CCA40 CCA 40m3

2 BOURÁNÍ ŽELEZOBETONOVÝCH ZÁKLADŮ KOMÍNŮ, KUBATURA ZÁSAHU DO 3,5m3
REMOVAL OF REINFORCED CONCRETE FOUNDATIONS CHIMNEYS, CUBAGE CCA 3,5m3

LEGENDA OBJEKTŮ
LEGEND OF UNITS





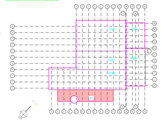

E					
D					
Rev.	Datum/ Date	Změny / Modifications	Vytvořil/ Created	Kontroloval/ Checked	Schválil/ Approved

Investor / Employer
SAKO Brno, a.s.
Jedovnická 2
628 00 BRNO
Česká Republika

STAVBA / PROJEKT : ODPADOVÉ HOSPODÁŘSTVÍ BRNO
CONSTRUCTION SITE / PROJECT : WASTE MANAGEMENT BRNO

PROJEKTOVÁ DOKUMENTACE / PRO PROVEDENÍ STAVBY
DESIGN STAGE / FOR CONSTRUCTION

Stavební objekt / Civil unit	Profese část / Discipline
SO 411 - Čištění spalin **SO 411 - Flue gass cleaning**	**1.1 Architektonicko stavební řešení** **1.1 Architectural and civil design**

Název dokumentace / Title of document
Základy - bourací práce

Foundations - demolition works

Autorský dozor






Ke schválení / For approval	K vyjádření / For consultation	K provedení / As built

Formát / Format: A2 | Měřítko / Scale: 1:50

Stupeň / Phase	Dokument č. / Nr. document				Revize / Revision	Status / Status
DSP		40405	20.02	20 / KO G 1702	C	spis

LEGENDA OBJEKTŮ
LEGEND OF UNITS

SO 101/1 –HALA ZÁSOBNÍKŮ ODPADŮ – OPRAVY
–WASTE CONTAINER HALL–RECONSTRUCTION
SO 102/1 –HALA KOTELNY – OPRAVY
–BOILER ROOM HALL–RECONSTRUCTION
SO 103/1 –HALA OŘEZKVÁROVÁNÍ – OPRAVY
–SLAG SEPARATION HALL–RECONSTRUCTION
SO 106/1 –BUDOVA TRAFOSTANICE A ROZVODNY – OPRAVY
–TRANSFORMER STATION AND SWITCHBOARD ROOM–RECONSTRUCTION
SO 107 –BUDOVA CHEMICKÉ ÚPRAVNY VODY
–BUILDING OF CHEMICAL WATER TREATMENT PLANT
SO 401 –DOTŘIĎOVACÍ A TURBÍNOVÁ HALA
–SORTING AND TURBINE HALL
SO 411 –ČIŠTĚNÍ SPALIN
–FLUE GAS CLEANING

VÝŠKOVÝ SYSTÉM: BALT PO VYROVNÁNÍ
ELEVATION SYSTEM:BALTIC AFTER COMPENSATION

SOUŘADNICOVÝ SYSTÉM:JTSK
COORDINATE SYSTEM:JTSK
±0,000=248,15 m.n.m. BPV
±0,000=248,15 METRS ABOVE SEA LEVEL

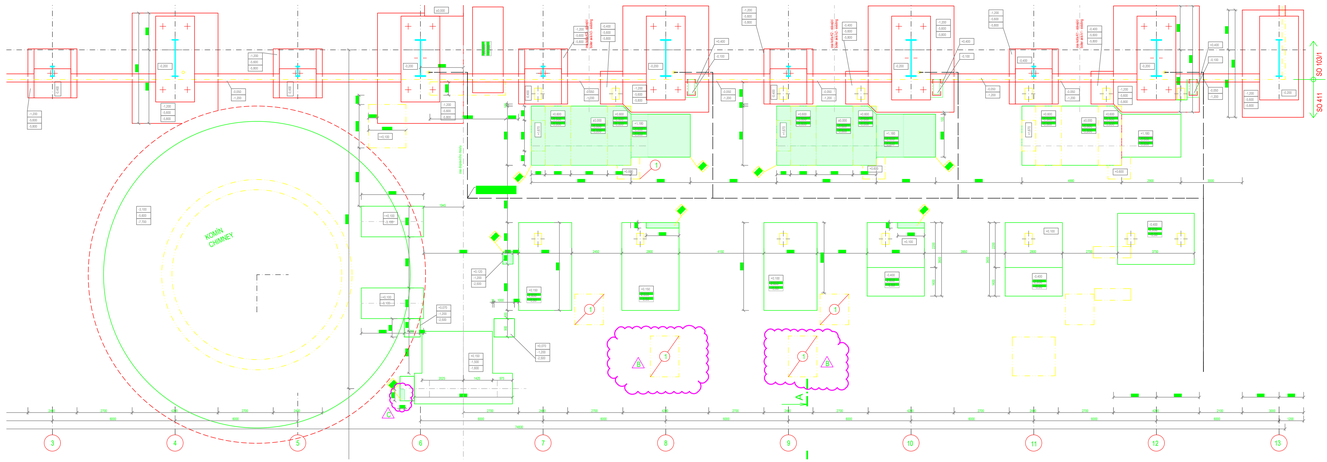

LEGENDA MATERIÁLŮ
MATERIAL KEY

STÁVAJÍCÍ KONSTRUKCE
EXISTING STRUCTURE

BOURANÉ KONSTRUKCE
EXISTING STRUCTURE TO REMOVE

Revize / Rev.	Datum / Date	Změny / Modifications	Vypracoval / Created	Kontroloval / Checked	Schválil / Approved
F					
E					
D					
C					
B					
A	xx.x.2008	Vydání první / First issue	ING. ZUPNÍČEK	J. POSPÍŠILOVÁ	ING.ARCH.MAREŠ

Uživatel / Employer
SAKO Brno, a.s.
Jedovnická 2
628 00 BRNO
Česká Republika

STAVBA / PROJEKT : ODPADOVÉ HOSPODÁŘSTVÍ BRNO
CONSTRUCTION SITE / PROJECT : WASTE MANAGEMENT BRNO

PROJEKTOVÁ DOKUMENTACE : PRO PROVEDENÍ STAVBY
DESIGN STAGE : FOR CONSTRUCTION

Stavební objekt / Civil unit
SO 411 - Čištění spalin
SO 411 - Flue gases cleaning

Profesní část / Discipline
1.1 Architektonicko stavební řešení
1.1 Architectural and civil design

Název /Rokumentu / Title of document
Základy - bourací práce
Foundations - demolition works

Vydavatel / Issuer
CNIM
18, rue Grange Dame Rose
78457 VELIZY VILLACOUBLAY Cedex
FRANCE

Inženýr / Engineer
TENZA, a.s.
Svatopetrská 7
617 00 BRNO
Česká republika

Dodavatel stavební části / Civil part supplier
Průmyslové stavebniny Brno, a.s.
Cejlonská 14a
602 00 Brno
Česká republika

Konsorcium / Consortium
CNIM
18, rue Grange Dame Rose
78457 VELIZY VILLACOUBLAY Cedex
France
SIEMENS S.R.O.
Evropská 33q
160 00 PRAHA 6
Česká republika

Zpracovatel dokumentace/ Author of documentation
TKB inženýrské stavby
KOVOPROJEKTA BRNO s.r.o.
Šumavská 416/15
602 00 Brno
Česká republika

Tento dokument je vlastnictvím společnosti CNIM. Nesmí být rozmnožován, šířen jakoukoliv formou bez předchozího písemného souhlasu CNIM.
This document is property of CNIM it cannot be used reproduced transmitted and / or disclosed without the prior written permission of CNIM.

Ke schválení / For approval ☐ K vytvoření / For construction ☒ K provedení / As built ☐

Formát / Format: A2 Měřítko / Scale: 1:100

Strana / Page: 1/x

Dokument č. / N° document: 4048. 20.02. 20. / KO Y 2601

Revize / Revision: A

Statut / Statute: BPE

predbežný
preliminary