řez A-A
section A-A




VÝŠKOVÝ SYSTÉM: BALT PO VYROVNÁNÍ
ELEVATION SYSTEM:BALTIC AFTER COMPENSATION

SOUŘADNICOVÝ SYSTÉM:JTSK
COORDINATE SYSTEM:JTSK

±0,000=248,15 m.n.m. BPV
±0,000=248,15 METRS ABOVE SEA LEVEL

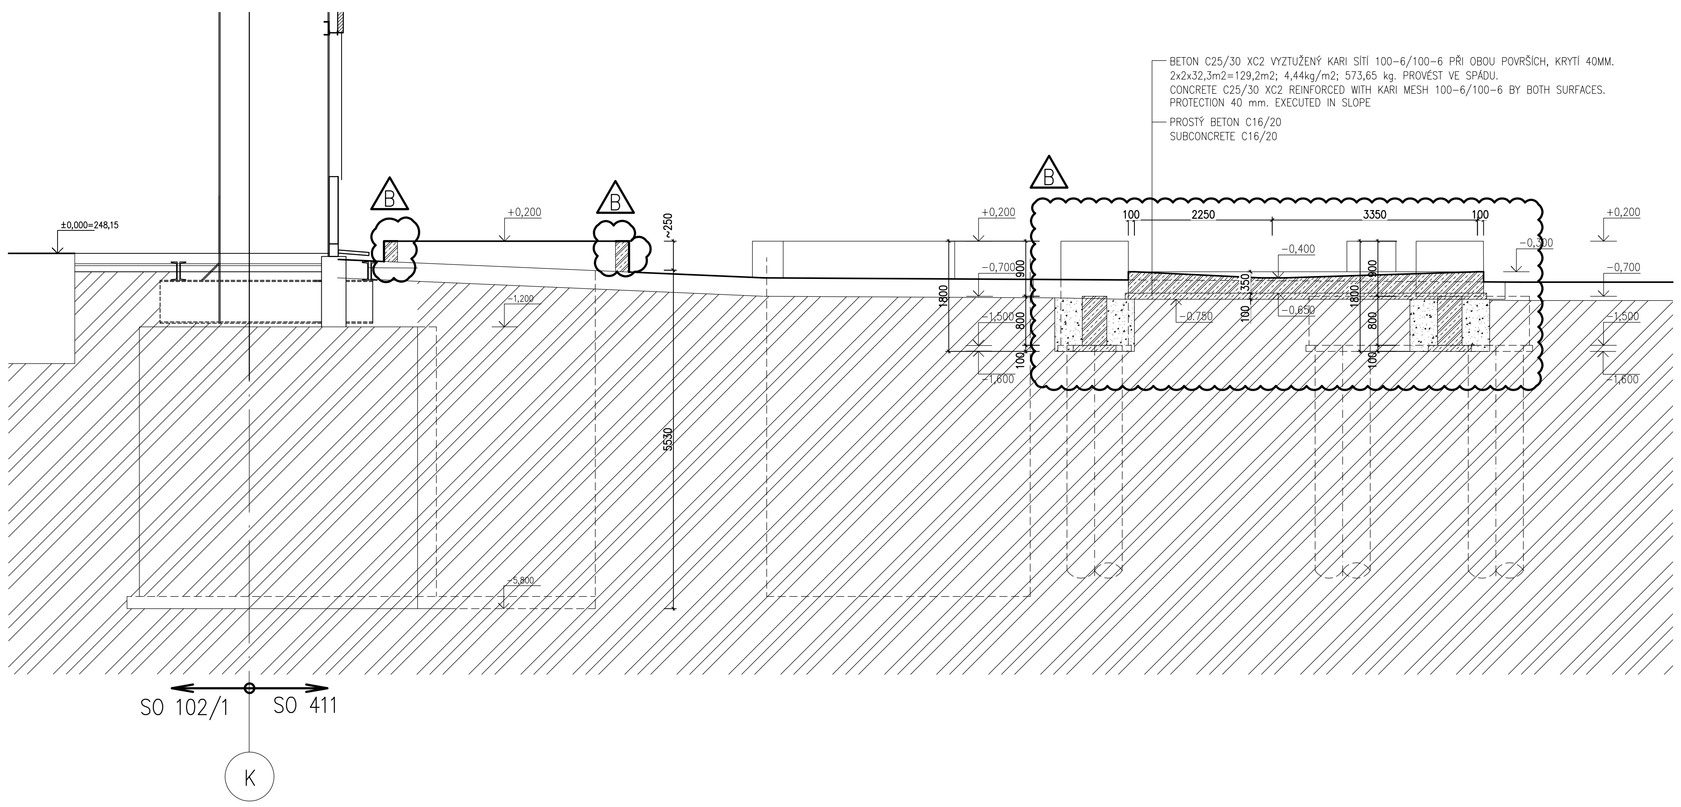


| Revize / Rev. | Datum / Date | Změny / Modifications | Vypracoval / Created | Kontroloval / Checked | Schválil / Approved |
|---|---|---|---|---|---|
| F | | | | | |
| E | | | | | |
| D | | | | | |
| C | | | | | |
| B | 27.2.2009 | Vydání druhé / Second issue | ING.ZUNIČEK | J. POSPÍŠILOVÁ | ING.ARCH.MAREŠ |
| A | 15.8.2008 | Vydání první / First issue | ING. ZUNIČEK | J. POSPÍŠILOVÁ | ING.ARCH.MAREŠ |

**Uživatel / Employer**
**SAKO Brno, a.s.**
**Jedovnická 2**
**628 00 BRNO**
**Česká Republika**

**STAVBA / PROJEKT : ODPADOVÉ HOSPODÁŘSTVÍ BRNO**
**CONSTRUCTION SITE / PROJECT : WASTE MANAGEMENT BRNO**

**PROJEKTOVÁ DOKUMENTACE : PRO PROVEDENÍ STAVBY**
**DESIGN STAGE : FOR CONSTRUCTION**

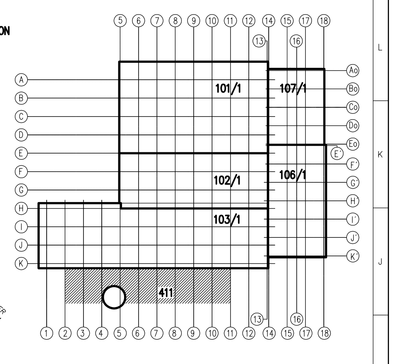**Stavební objekt / Civil unit**
**SO 411 - Čištění spalin**
**SO 411 - Flue gases cleaning**

**Profesní část / Discipline**
**1.1 Architektonicko stavební řešení**
**1.1 Architectural and civil design**

**Název dokumentu / Title of document**
**Řez A-A - nový stav**
**Section A-A - new structures**

**Vydavatel / Issuer**
CNIM
18, rue Grange Dame Rose
78457 VELIZY VILLACOUBLAY Cedex
FRANCE

**Inženýr / Engineer**
TENZA, a.s.
Svatopetrská 7
617 00 BRNO
Česká republika

**Dodavatel stavební části / Civil part supplier**
Čechyňská 14a
602 00 Brno
Česká republika

**Konsorcium / Consortium**
CNIM
18, rue Grange Dame Rose
78457 VELIZY VILLACOUBLAY Cedex
France
SIEMENS S.R.O.
Evropská 33q
160 00 PRAHA 6
Česká republika

**Zpracovatel dokumentace/ Author of documentation**
TKB a.s. výzkumné ústavy
KOVOPROJEKTA BRNO a. s.
Šumavská 416/15
602 00 Brno
Česká republika

Tento dokument je vlastnickým spoluvlastnictví CNIM. Nesmí být roznášen, šířen anebo zveřejňován bez předchozího písemného souhlasu CNIM.
This document is property of CNIM it cannot be used reproduced transmitted and / or disclosed without the prior written permission of CNIM.

Ke schválení / For approval ☐ | K vytvoření / For construction ☒ | K provedení / As built ☐

Formát / Format: A2 | Měřítko / Scale: 1:50

| Strana / Page: | Dokument č. / N° document: | Revize / Revision: | Statut/ Statute |
|---|---|---|---|
| 1/x | 4048 20.02 20 / KO G 1706 | B | BPE |

## LEGENDA MATERIÁLOV
## LEGEND OF MATERIAL

- STÁVAJÍCÍ KONSTRUKCE / EXISTING CONSTRUCTIONS
- ŽELEZOBETON C25/30-XC2-XF3 / REINFORCED CONCRET C25/30-XC2-XF3
- PROSTÝ BETON C16/20 / SUBCONCRETE C16/20
- HUTNĚNÝ ŠTĚRKOPÍSKOVÝ ZÁSYP, Edef = 80MPa / COMPACTION GRAVEL SEND FILL, Edef = 80MPa

## LEGENDA STAVEBNÍCH OBJEKTŮ
## LEGEND OF CIVIL UNITS

SO 101/1 -HALA ZÁSOBNÍKŮ ODPADŮ-ÚPRAVY
-WASTE CONTAINER HALL-RECONSTRUCTION

SO 102/1-HALA KOTELNY-ÚPRAVY
-BOILER ROOM HALL-RECONSTRUCTION

SO 103/1-HALA ODŠKVÁROVANÍ-ÚPRAVY
-SLAG SEPARATION HALL-RECONSTRUCTION

SO 106/1-BUDOVA TRAFOSTANICE A ROZVODNY-ÚPRAVY
-TRANSFORMER STATION AND SWITCHBOARD ROOM-RECONSTRUCTION

SO 107/1-BUDOVA CHEMICKÉ ÚPRAVNY VODY
-BUILDING OF CHEMICAL WATER TREATMENT PLANT

SO 401 -DOTŘIĎOVACÍ A TURBÍNOVÁ HALA
-SORTING AND TURBINE HALL