půdorys výkopů
excavation layout

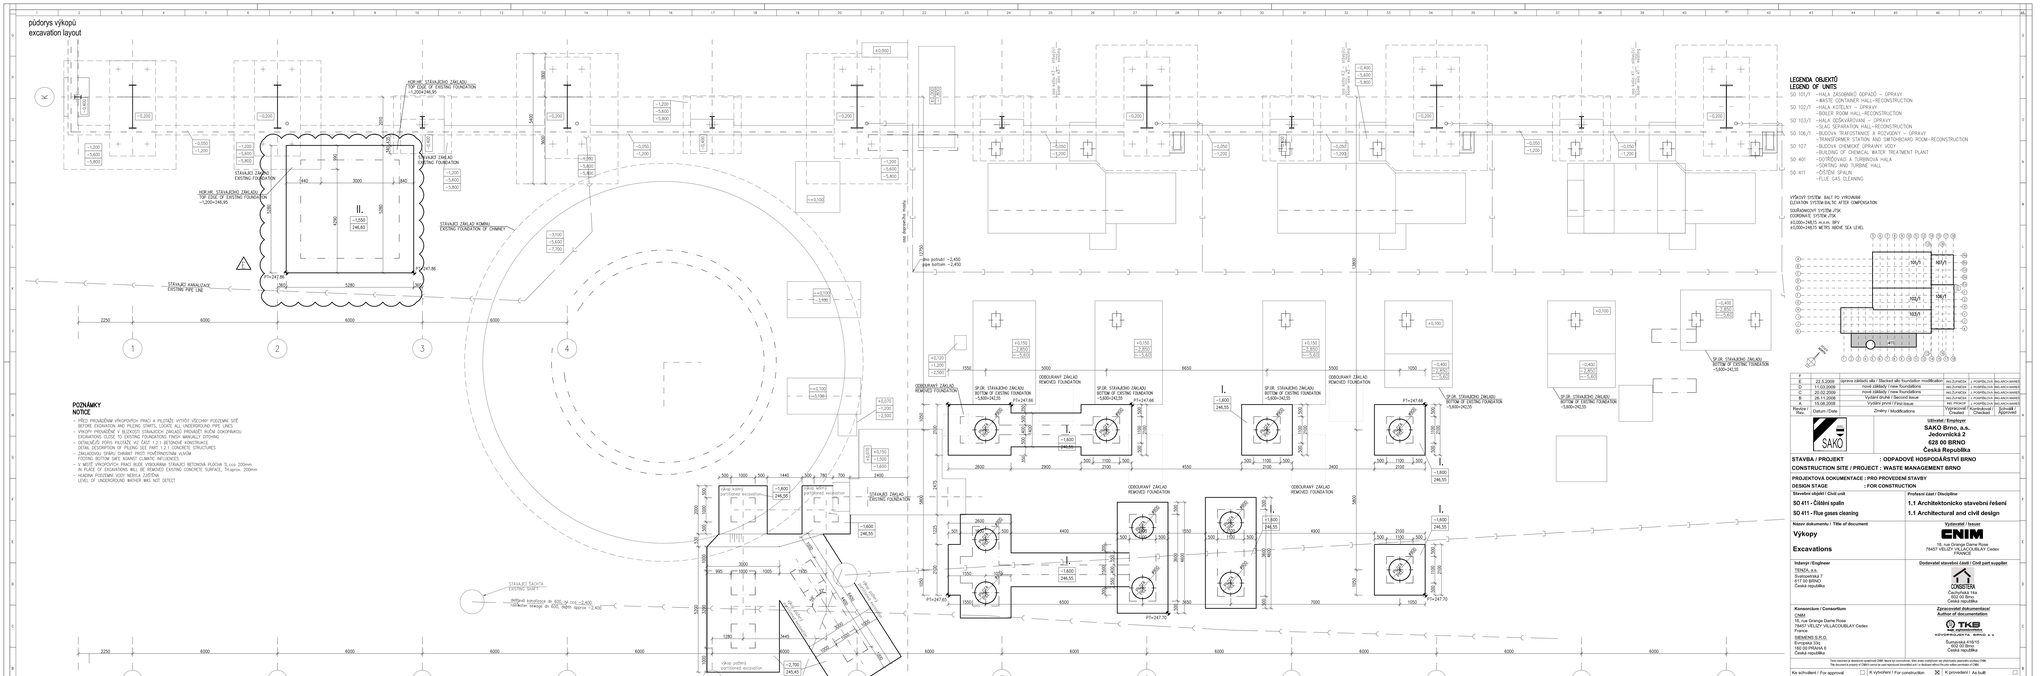

POZNÁMKY
NOTICE

- PŘED PROVEDENÍM VYKOPÁVEK PRACÍ A PŘÍPADNÉ VYTÝČENÍ VŠECHNY PODZEMNÍ SÍTĚ
  BEFORE EXCAVATION WORKS AND POSSIBLE STAKING OUT ALL UNDERGROUND LINES
- VÝKOPY PROVÁDĚNÉ V BLÍZKOSTI STÁVAJÍCÍCH ZÁKLADŮ PROVÉST RUČNÍ ODHLOUBENÍ
  EXCAVATIONS CLOSE TO EXISTING FOUNDATIONS FINISH MANUALLY DIGGING
- DETAILNÍ POPIS PILOTŮ VIZ ČÁST 1.2.1 BETONOVÉ KONSTRUKCE
  DETAIL DESCRIPTION OF PILING SEE PART 1.2.1 CONCRETE STRUCTURES
- PODKLADNÍ BETON ZAJISTIT PROTI VLIVŮM POVĚTRNOSTNÍCH VLIVŮM
  FOOTING BOTTOM SAFE AGAINST CLIMATIC INFLUENCES
- V MÍSTĚ VÝKOPOVÝCH PRACÍ BUDE VYBOURÁNA STÁVAJÍCÍ BETONOVÁ PLOCHA TL.cca 200mm
  IN PLACE OF EXCAVATIONS WILL BE REMOVED EXISTING CONCRETE SURFACE, Th.aprox. 200mm
- HLADINA PODZEMNÍ VODY NEBYLA ZJIŠTĚNA
  LEVEL OF UNDERGROUND WATERS WAS NOT DETECT

LEGENDA OBJEKTŮ
LEGEND OF UNITS

SO 102/1 – HALA ZÁSOBNÍKŮ ODPADŮ – OPRAVY
– WASTE CONTAINER HALL–RECONSTRUCTION
SO 102/1 – HALA KOTELNY – OPRAVY
– BOILER ROOM HALL–RECONSTRUCTION
– SLAG SEPARATION HALL–RECONSTRUCTION
SO 106/1 – BUDOVA TRANSFORMACE A ROZVODNY – OPRAVY
– TRANSFORMER STATION AND SWITCHBOARD ROOM–RECONSTRUCTION
– BUILDING OF CHEMICAL WATER TREATMENT PLANT
SO 401 – DOTŘÍDĚNÍ A TURBÍNOVÁ HALA
– SORTING AND TURBINE HALL
SO 411 – ČIŠTĚNÍ SPALIN
– FLUE GAS CLEANING

VÝŠKOVÝ SYSTÉM: BALT PO VYROVNÁNÍ
ELEVATION SYSTEM:BALTIC AFTER COMPENSATION

SOUŘADNICOVÝ SYSTÉM: JTSK
COORDINATE SYSTEM: JTSK
+0,000=246,10 m.n.m. BPV
+0,000=246,10 METERS ABOVE SEA LEVEL

F					
E	22.3.2009	oprava základů stěr / Blanket slib foundation modification	ing.Zuf+ing.Jos	ing.Pol+ing.Jos	ing.arch.Jos+ing.arch.Jos
Revize / Rev.	Datum / Date	Změny / Modifications	Vypracoval / Kontroloval / Drawn Checked		Schválil / Approved

SAKO

Uživatel / Employer
SAKO Brno, a.s.
Jedovnická 2
628 00 BRNO
Česká Republika

STAVBA / PROJEKT : ODPADOVÉ HOSPODÁŘSTVÍ BRNO
CONSTRUCTION SITE / PROJECT : WASTE MANAGEMENT BRNO

PROJEKTOVÁ DOKUMENTACE / PRO PROVEDENÍ STAVBY
DESIGN STAGE / FOR CONSTRUCTION

Stavební objekt / Civil unit	Profesní část / Discipline
SO 411 - Čištění spalin	**1.1 Architektonicko stavební řešení**
SO 411 - Flue gass cleaning	**1.1 Architectural and civil design**

Název dokumentu / Title of document
Výkopy
Excavations

Vypracoval / Issuer
ENIM
16, rue Georges Dems Rose
78457 VELIZY VILLACOUBLAY Cedex
FRANCE

Inženýr / Engineer
Svatopetrská 7
617 00 BRNO
Česká republika

Dodavatel stavební části / Civil part supplier
CONSTRA
Cejlonská 10a
602 00 Brno
Česká republika

Konsorcium / Consortium
Česká republika

Zpracovatel dokumentace / Author of documentation
TKS
INŽENÝRSKÁ FIRMA, spol. s r. o.
602 00 Brno
Česká republika


Ke schválení / For approval ☐ K výrobním / For construction ☒ K provedení / As built ☐

Stránka / Page: 1/1a
Formát / Format: A2
Měřítko / Scale: 1:50
Dokument č. / Nº document: 4048 20.02 20 KG G 1701
Revize / Revision: E
Statut / Status: SPE