Všechna práva na tento dokument a informace v něm obsažené vyhrazeny. Rozmnožování nebo sdělování jiné osobě třetím osobám bez písemného souhlasu je zakázáno a bude postihováno. © Gity a.s.

We reserve all rights to this document and to the information contained therein. Reproduction, use or disclosure to third parties without written approval is forbidden and will be prosecuted. © Gity a.s.

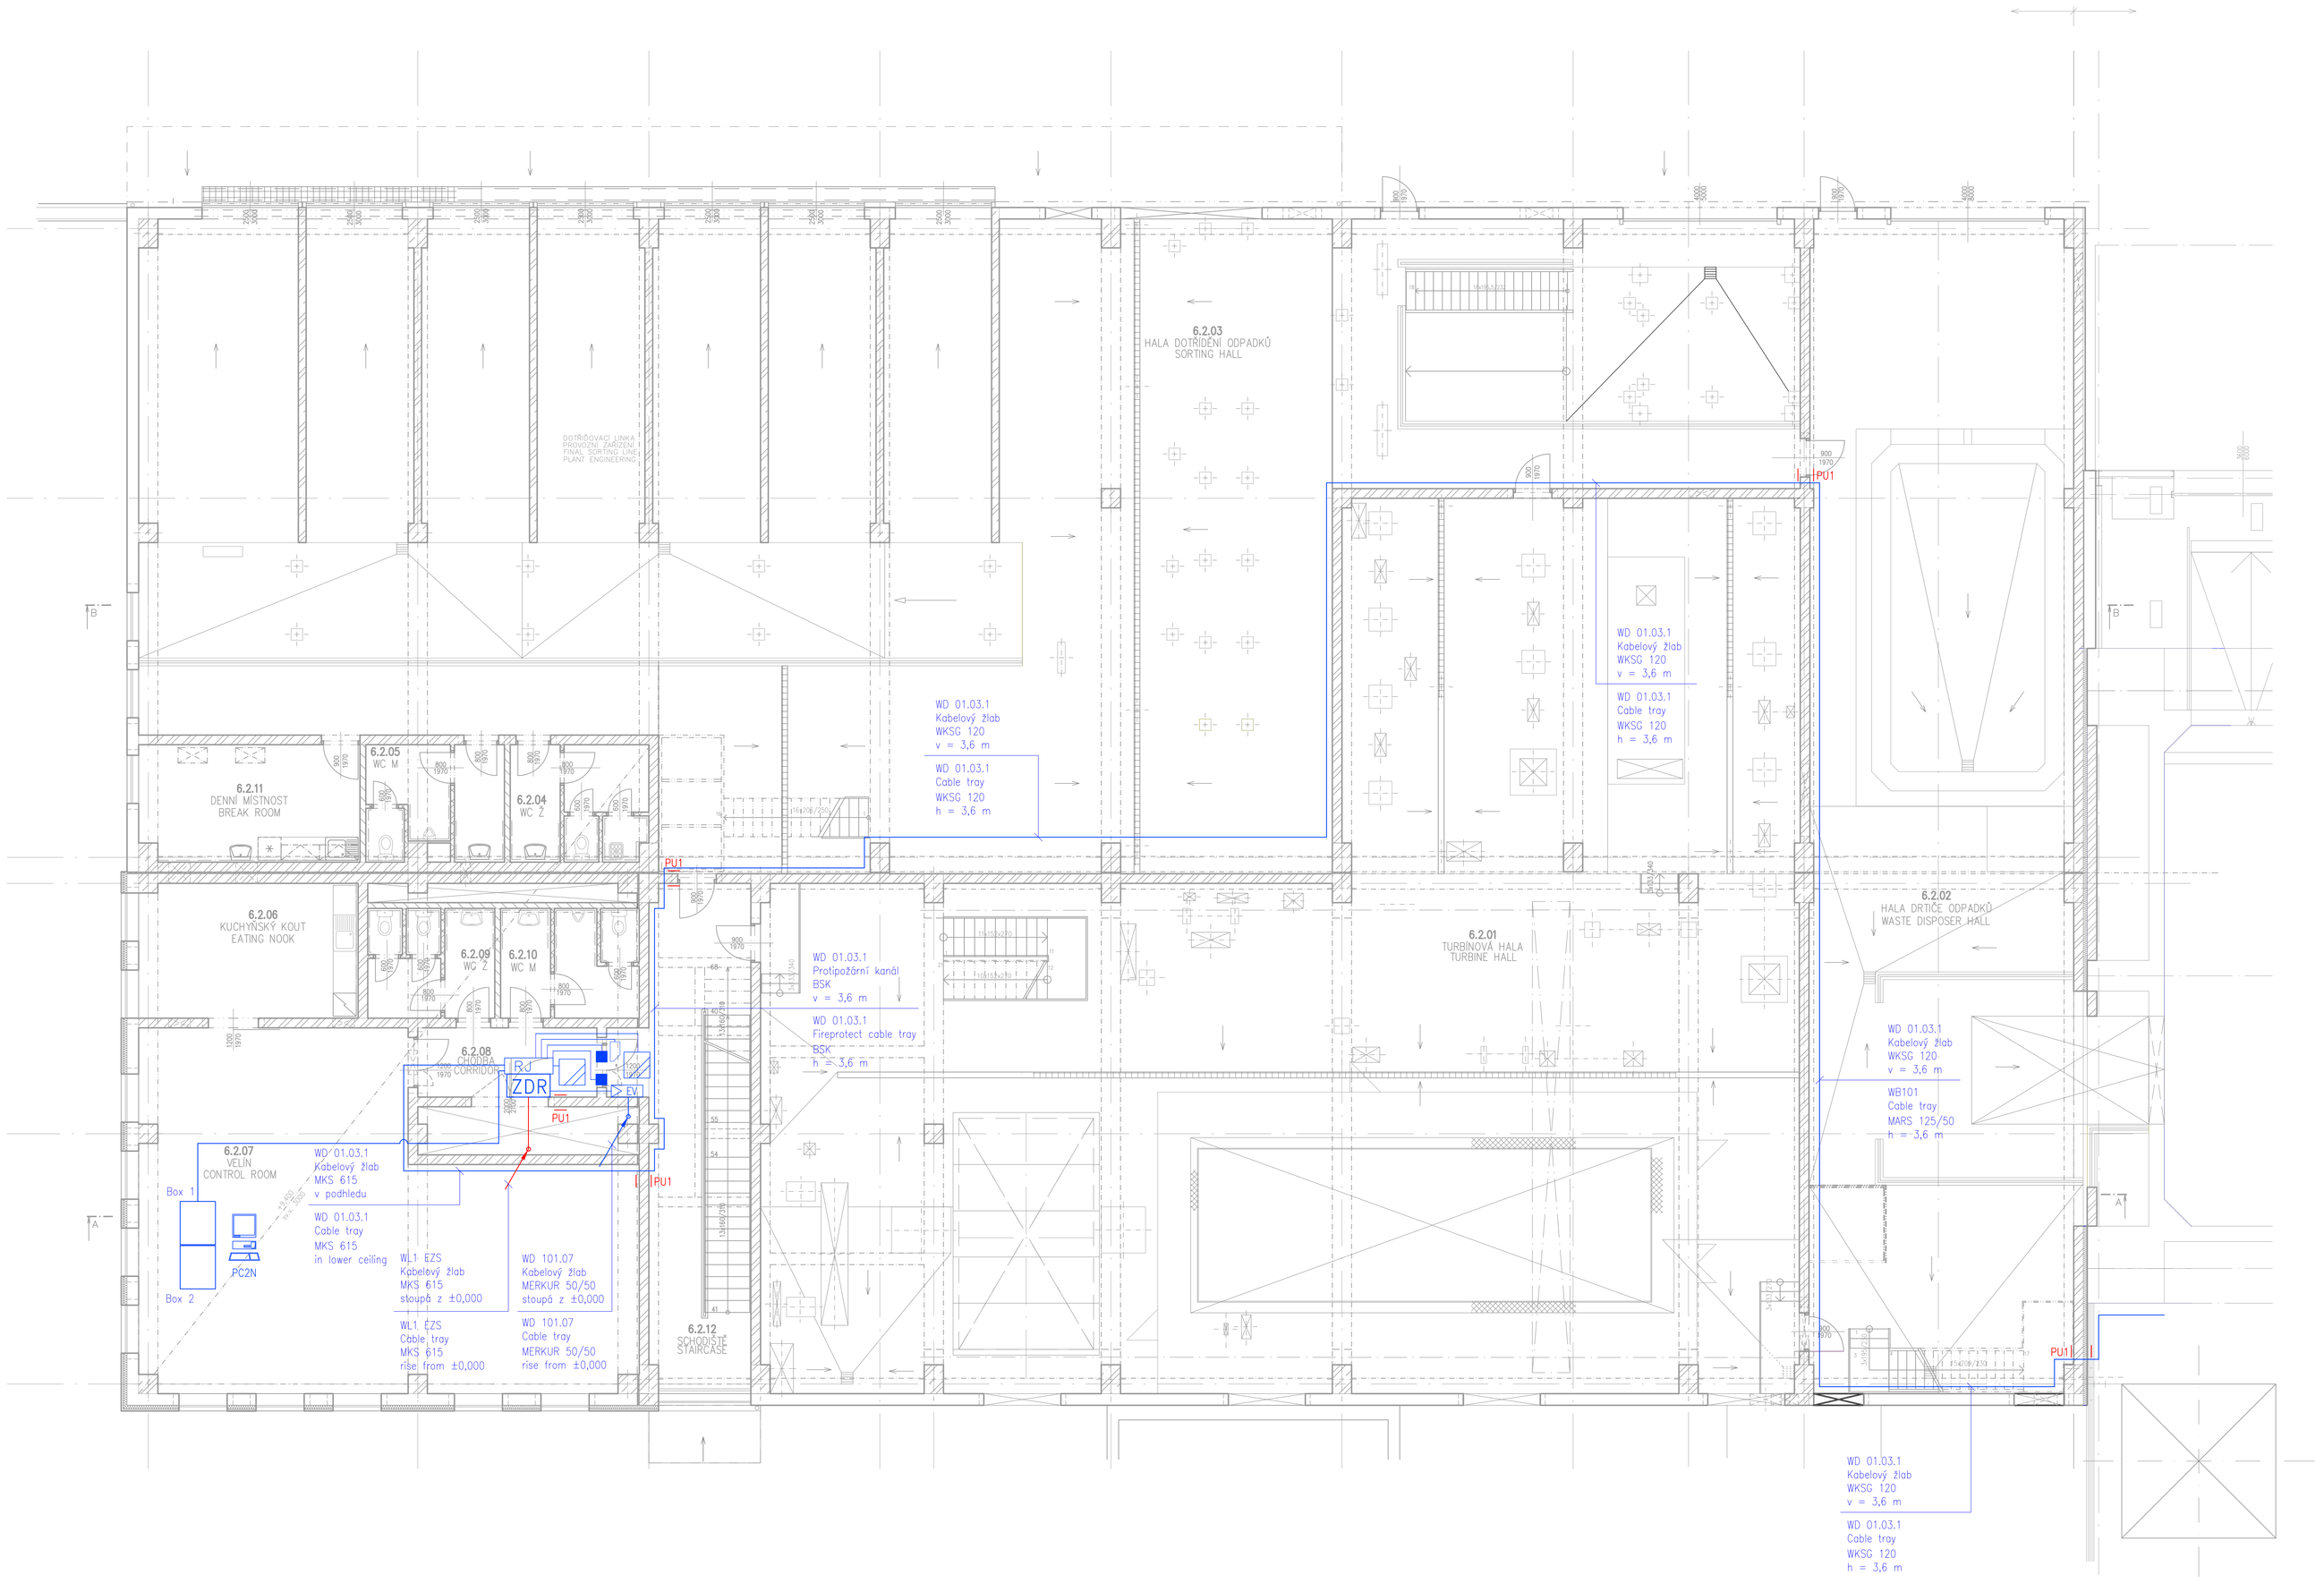

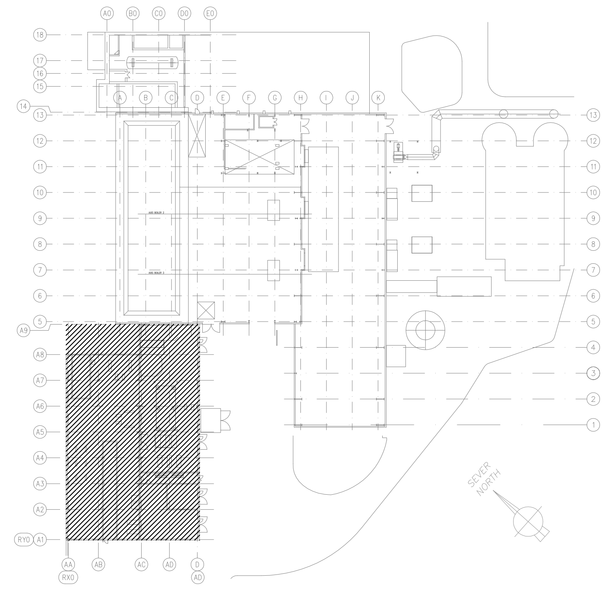

LEGENDA

EKV	ÚSTŘEDNA EKV
	ELEKTRICKÝ ZÁMEK
	SNÍMACÍ HLAVA KARET
■	MAGNETICKÝ KONTAKT
ZDR	NAPAJECÍ ZDROJ DT
RJ	ŘÍDICÍ JEDNOTKA DVEŘÍ
▷ EV	ELEKTRICKÝ VRÁTNÝ
	TELEFONNÍ ÚČASTNICKÝ ROZVADĚČ

LEGEND

EKV	ACCES CONTROL SYSTEM
	ELCTRIC LOCK
	CARD READER
■	MAGNETIC CONTACT
ZDR	POWER SUPPLY UNIT
RJ	DOOR CONTROLER
▷ EV	DOOR CONTROL
	TELEPHONE DISTRIBUTION BOX

Revize / Rev	Datum / Date	Změny / Modifications	Created / Created	Kontrola / Checked	Schváleno / Approved
B	31/05/2010	Skutečný stav / As Built	R. BOSÁK	P. KROUTIL	/
A	20/02/2009	Vydání první / First issue	R. BOSÁK	P. KROUTIL	/

Uživatel / Employer
SAKO Brno, a.s.
Jedovnická 2
628 00 BRNO
Česká republika

STAVBA / PROJEKT : PROJEKT ODPADOVÉ HOSPODÁŘSTVÍ BRNO
CONSTRUCTION SITE / PROJECT : WASTE MANAGEMENT BRNO PROJECT

PROJEKTOVÁ DOKUMENTACE : SKUTEČNÝ STAV
DESIGN STAGE : AS BUILT

Stavební objekt / Civil unit
SO 401 - DOTŘIĎOVACÍ A TURBÍNOVÁ HALA
SO 401 - FINAL SORTING AND TURBINE HALL

Profesní část / Discipline
DPS 410.3 ELEKTRONICKÉ ZABEZPEČOVACÍ ZAŘÍZENÍ
DPS 410.3 ELECTRONIC SECURITY EQUIPMENT

Název dokumentu / Title of document
PŮDORYS + 6,400
LAYOUT + 6,400

Vydavatel / Issuer
SIEMENS
Evropská 33a
160 00 Praha 6
Česká republika

Inženýr / Engineer
TENZA, a.s.
Svatopetrská 7
617 00 Brno
Česká republika

Konsorcium / Consortiom
CNIM
18, rue Grange Dame Rose
78457 VELIZY VILLACOUBLAY Cedex
France
Siemens s.r.o.
Evropská 33a
160 00 Praha 6
Česká republika

Vydavatel (Subdodavatel) Issuer (Sub-supplier)
GiTy
Mariánské nám. 1
617 00, Brno
Interní ref. č./ Internal ref. DDP 4103/GT G1205B

Tento dokument je vlastnictvím společnosti Siemens. Nesmí být rozmnožován, šířen anebo zveřejňován bez předchozího písemného souhlasu Siemens.
This document is property of Siemens. It cannot be used reproduced transmitted and / or disclosed without the prior written permission of Siemens.

Ke schválení / For approval ☐ Realizační/ For construction ☐ Skutečné provedení / As built ☒

Formát / Format A1 Měřítko / Scale 1:100

Strana / Page: 1/1
Dokument č. / N° document: 4048 16 76 / SI G 1205
Revize / Revision: B
Statut/ Statute: CAE

Format CSN EN ISO 5457 – A1