PŮDORYS – TVAR, M 1:100
PLAN VIEW – SHAPE, SCALE 1:100

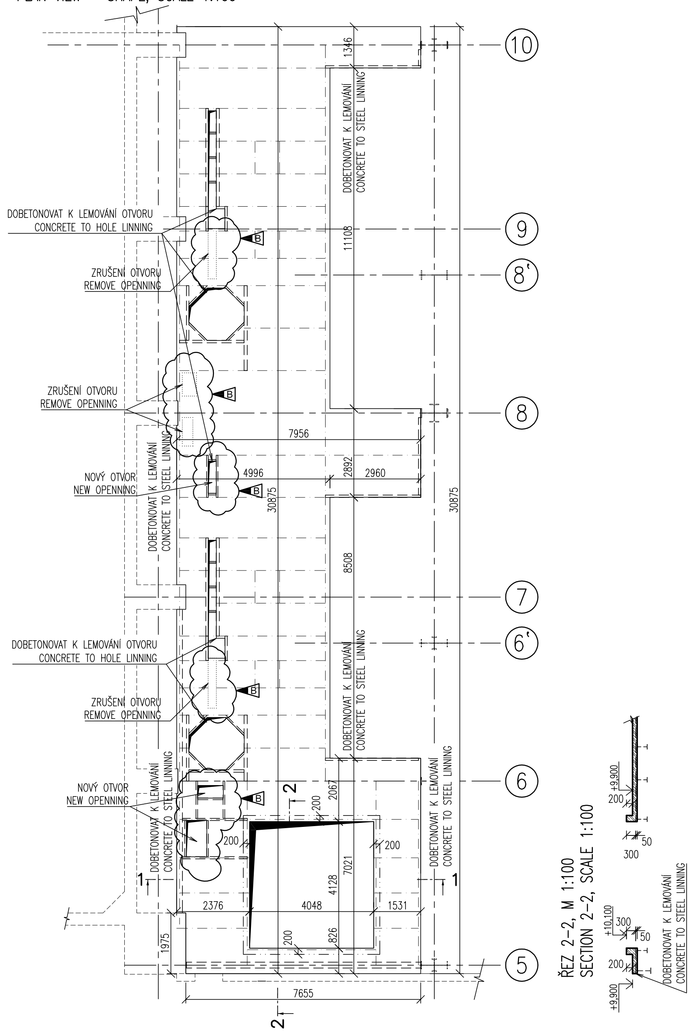

ŘEZ 2–2, M 1:100
SECTION 2–2, SCALE 1:100

ŘEZ 1–1, M 1:100
SECTION 1–1, SCALE 1:100

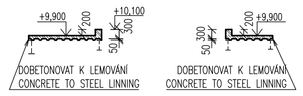

PŮDORYS – VÝZTUŽ, M 1:50
PLAN VIEW – REINFORCEMENT, SCALE 1:50

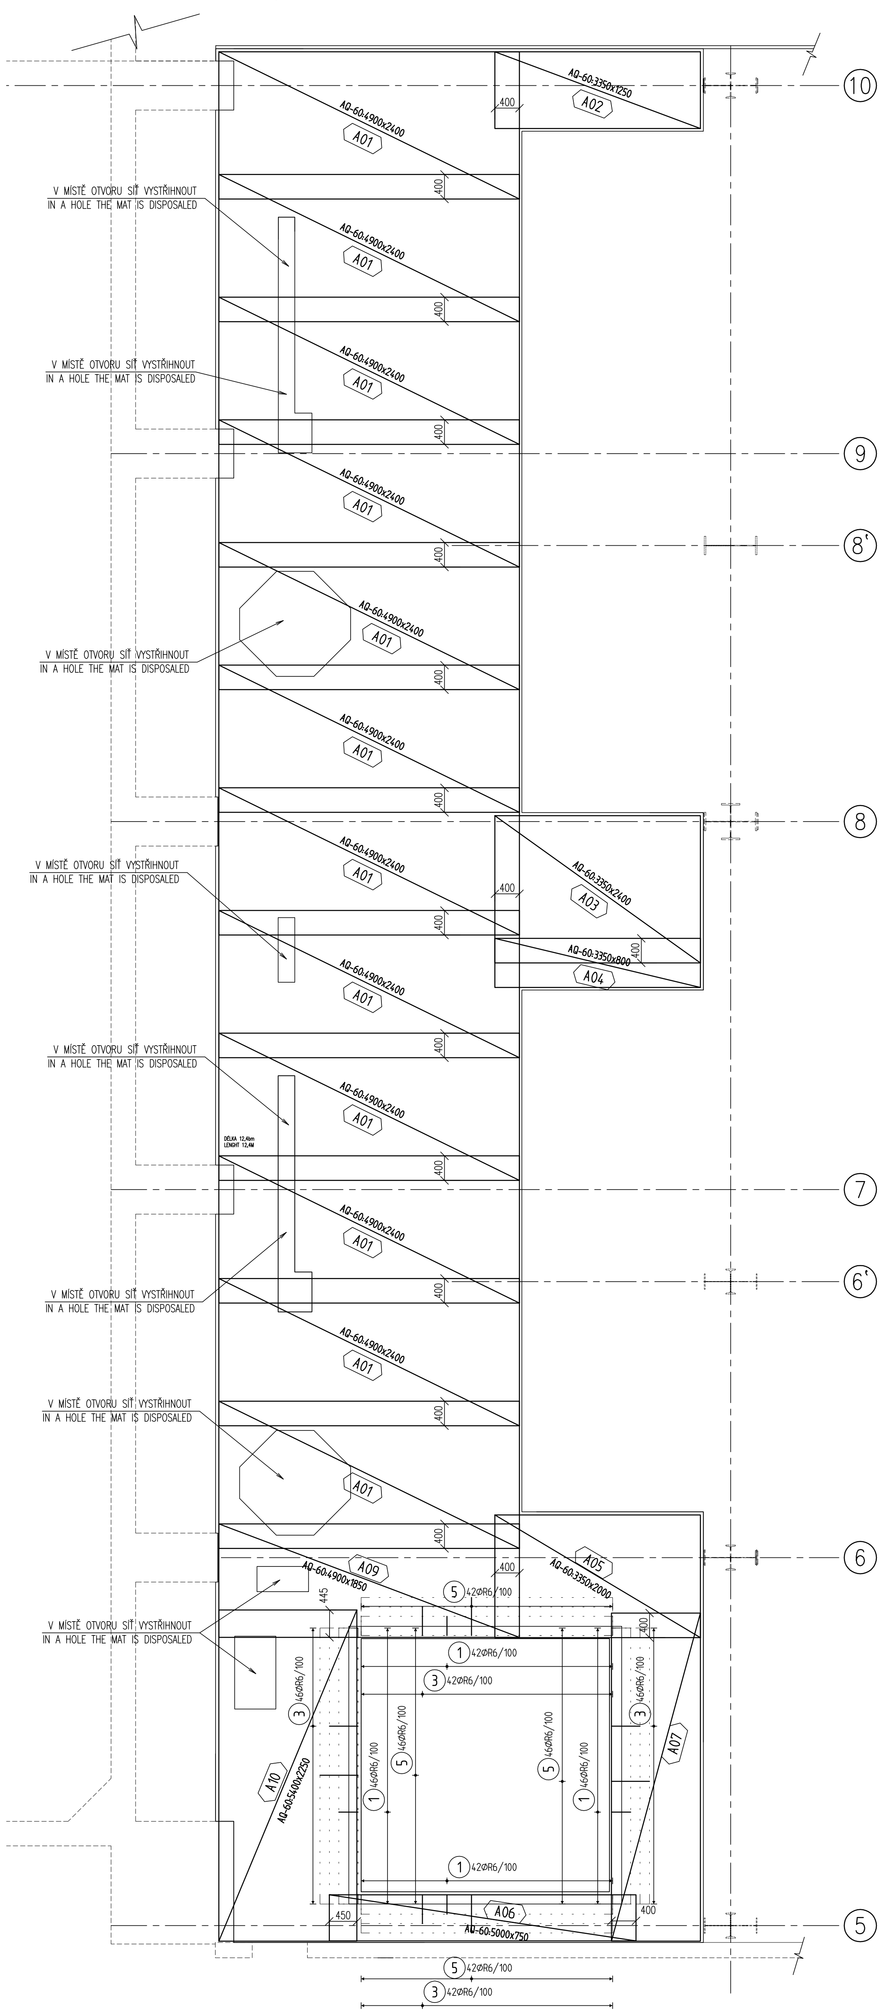

VÝKAZ VÝZTUŽE
BILL OF REINFORCEMENT

Pol	Profil		Delka [mm]	ks	R 6	R 8
1	R	6	650	176	114.4	680.0
2	R	8	BM	-	-	
3	R	6	700	176	123.2	
4	R	6	BM	-	85.0	
5	R	6	1050	176	184.8	
CELKOVA DELKA				[m]	507.4	680.0
HMOTNOST				[kg]	112.6	268.3
CELKOVA HMOTNOST [kg]						380.9

VÝKAZ SÍTÍ
BILL OF MATS

Dzn	Sit	ks	Delka	Sirka	kg	Cel.kg
A01	AQ-60	12	4900	2400	52.2	626.6
A02	AQ-60	1	3350	1250	18.6	18.6
A03	AQ-60	1	3350	2400	35.7	35.7
A04	AQ-60	1	3350	800	11.9	11.9
A05	AQ-60	1	3350	2000	29.7	29.7
A06	AQ-60	1	5000	750	16.7	16.7
A07	AQ-60	1	5350	1450	34.4	34.4
A09	AQ-60	1	4900	1850	40.2	40.2
A10	AQ-60	1	5400	2250	53.9	53.9
	AQ-60	19	6000	2400	63.9	1214.8
Hmotnost celkem:						1214.8

Sit	Nazev	Fi[mm] pod	Fi[mm] pri	Roz[mm] pod	Roz[mm] pri	Delka [mm]	Sirka [mm]	M [kg]	Vyrobce
A	AQ-60	6.0	6.0	100	100	6000	2400	63.9	Annahutte

DETAIL OBRUBY
M 1:25
THE SEAMING DETAIL
SCALE 1:25

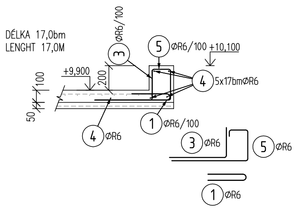

DESKA – TYPICKÝ ŘEZ
M 1:25
A SLAB – THE TYPICAL SECTION
SCALE 1:25

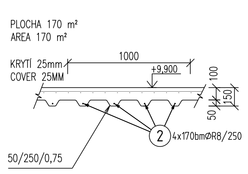

BETON: C25/30 XC1 HLAZENÝ POVRCH
NAVRŽENO DLE: ČSN 73 1201/86, Z2, ČSN EN 206-1
KRYTÍ HORNÍ: 25 mm
KRYTÍ DOLNÍ: 25 mm

OCEL: 10505 10 505 (R), KARI (SZ)
UVAŽENÉ DÉLKY JSOU VZTAŽENY K VNĚJŠÍMU LIC PRUTU.
POLOMĚRY OBLOUKU JSOU POLOMĚRY OHYBACÍCH TRNŮ.
NEZNAČENÉ POLOMĚRY JSOU 1/2 Dr,min (TAB. 20).
NEZNAČENÉ ÚHLY JSOU 45°, 90° resp 180°.
CELKOVÉ DÉLKY VLOZEK JSOU STŘEDNÍ DÉLKY.
ROVNÉ VLOZKY JSOU VE VÝKAZU OZNAČENÉ '*'.

CONCRETE: C25/30 XC1 SMOOTH-SURFACED
DESIGNED TO: CSN 73 1201/86, CSN EN 206-1
COVER UPPER: 25 mm
COVER LOWER: 25 mm

REINFOFCEMENT: (R) 10 505 (R), KARI (SZ)
PARTIAL LENGHTS ARE LABELED ON THE OUTER SIDES.
RADIUSSES OF ARCES ARE RADIUSSES OF BENDING
UNSIGNED RADIUSSES ARE 1/2 Dr,min (TB. 20).

THE HOLE REINOFCEMENT'S LENGHTS ARE THE LENGHTS OF SHEARING
NARROW PIECES OF REINFORCEMENT ARE SIGNED '*'

Revize / Rev.	Datum / Date	Změny / Modifications	Vypracoval / Created	Kontroloval / Checked	Schválil / Approved
F					
E					
D					
C					
B	28.11.2008	Úprava otvorů / Openning modification	Janda	Stehlík	Mareš
A	31.5.2008	Vydání první / First issue	Tomalová	Stehlík	Mareš

Uživatel / Employer
SAKO Brno, a.s.
Jedovnická 2
628 00 BRNO
Česká Republika

STAVBA / PROJEKT : ODPADOVÉ HOSPODÁŘSTVÍ BRNO
CONSTRUCTION SITE / PROJECT : WASTE MANAGEMENT BRNO

PROJEKTOVÁ DOKUMENTACE : PRO PROVEDENÍ STAVBY
DESIGN STAGE : FOR CONSTRUCTION

Stavební objekt / Civil unit
SO 101/1 - Hala zásobníku odpadů - úpravy
SO 101/1 - Waste container hall - reconstruction

Profesní část / Discipline
1.2.1 Betonové konstrukce
1.2.1 Concrete structures

Název dokumentu / Title of document
Podlaha násypníku +9,900 tvar a výztuž
Hopper floor +9,900 shape and reinforcement

Vydavatel / Issuer
CNIM
18, rue Grange Dame Rose
78457 VELIZY VILLACOUBLAY Cedex
FRANCE

Inženýr / Engineer
TENZA, a.s.
Svatopetrská 7
617 00 BRNO
Česká republika

Dodavatel stavební části / Civil part supplier
CONSISTERA
Čechyňská 14a
602 00 Brno
Česká republika

Konsorcium / Consortium
CNIM
18, rue Grange Dame Rose
78457 VELIZY VILLACOUBLAY Cedex
France
SIEMENS S.R.O.
Evropská 33q
160 00 PRAHA 6
Česká republika

Zpracovatel dokumentace / Author of documentation
TKB engineers&contractors
KOVOPROJEKTA BRNO a. s.
Šumavská 416/15
602 00 Brno
Česká republika

Tento dokument je duševním vlastnictvím společnosti CNIM. Nesmí být rozmnožován, šířen anebo zveřejňován bez předchozího písemného souhlasu CNIM.
This document is property of CNIM it cannot be used reproduced transmitted and / or disclosed without the prior written permission of CNIM.

Ke schválení / For approval ☐ K vytvoření / For construction ☒ K provedení / As built ☐

Formát / Format: A0 Měřítko / Scale: 1:100, 1:50,1:25

Strana / Page: 1/x

Dokument č. / N° document: 4048 20.02 21 / KO G 1101

Revize / Revision: B

Statut / Statute BPE